


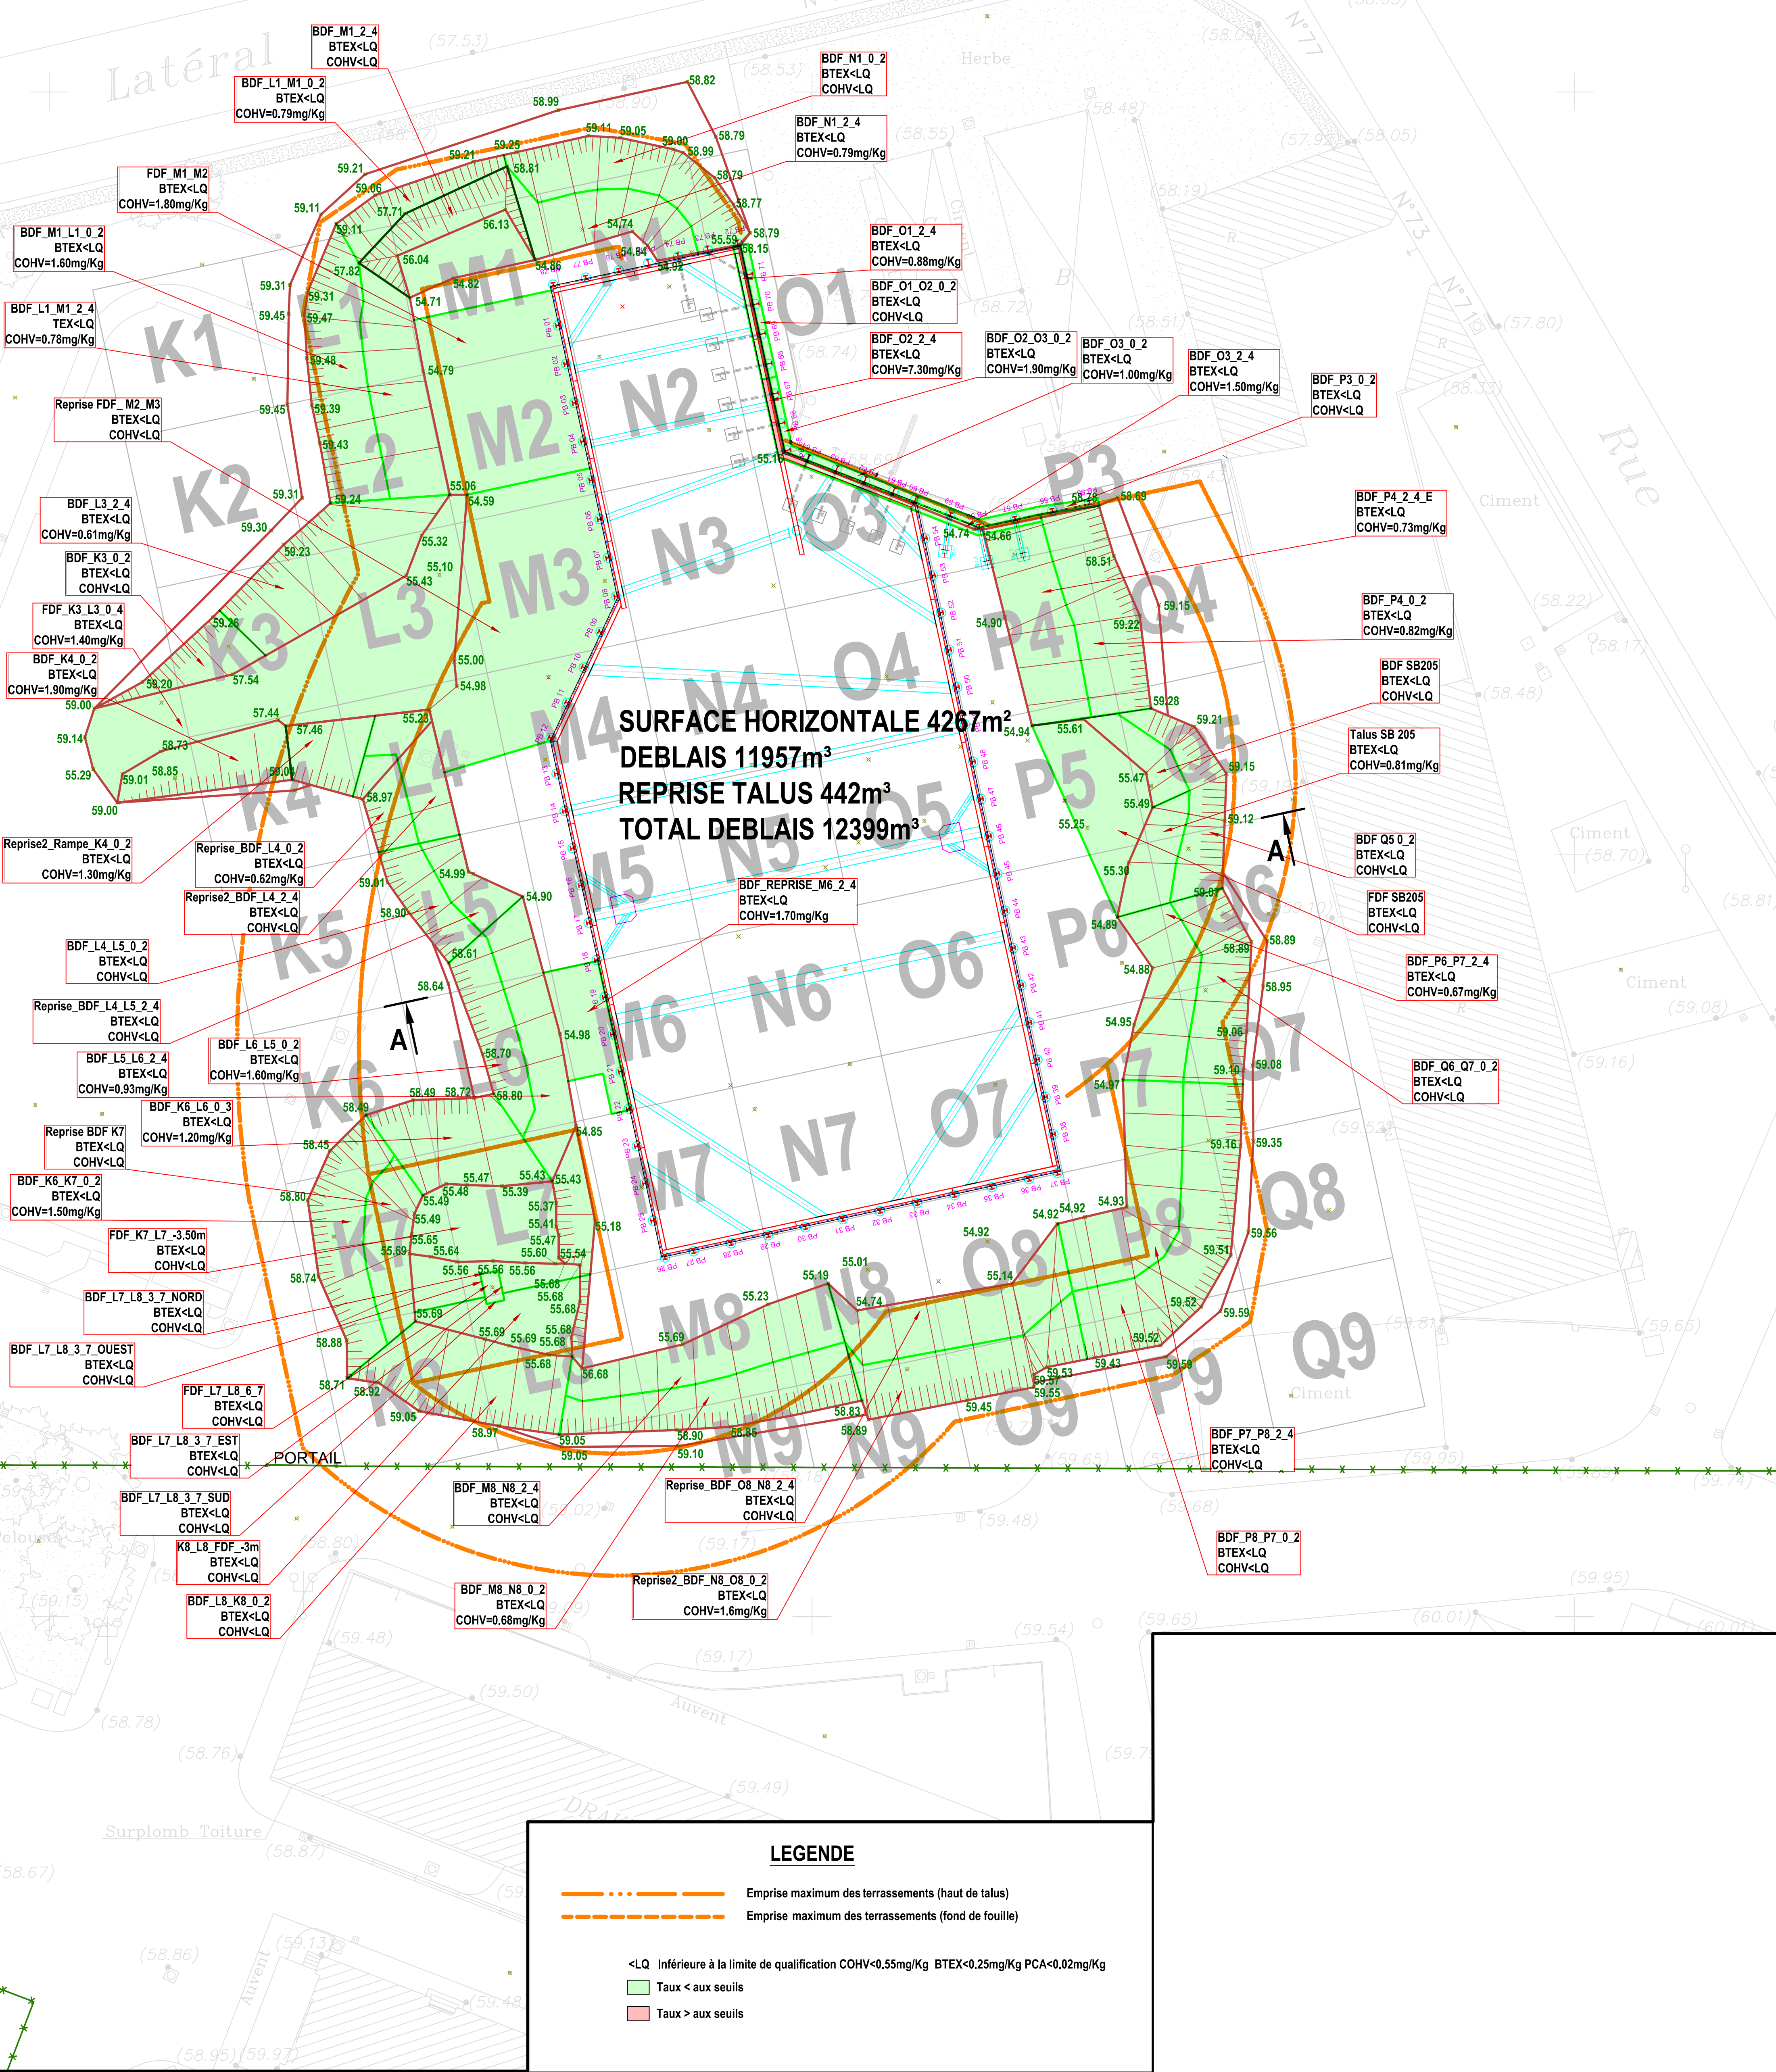
| | | | | | |
|---|------------|--|-------------|------------|-----------|
| F | 22/11/2016 | MIS A JOUR SUIVANT OBSERVATION CHANTIER | J. COURTAUD | P.G. JARRE | H. CREPIN |
| E | 02/11/2016 | MIS A JOUR SUIVANT OBSERVATION CHANTIER | J. COURTAUD | P.G. JARRE | H. CREPIN |
| D | 14/09/2016 | MODIFICATION DES TALUS SUIVANT LEVE COMPLEMENTAIRE | J. COURTAUD | P.G. JARRE | H. CREPIN |
| C | 07/06/2016 | AJOUT BERLINOISE ET CIBLES | J. COURTAUD | P.G. JARRE | H. CREPIN |
| B | 23/05/2016 | AJOUT TERRASSEMENT MAILLES K7 L7 K8 L8 | J. COURTAUD | P.G. JARRE | H. CREPIN |
| A | 12/05/2016 | AJOUT TALUS TERRASSEMENT | J. COURTAUD | P.G. JARRE | H. CREPIN |
| - | 07/03/2016 | PREMIERE EMISSION | J. COURTAUD | H. GUERARD | H. CREPIN |

| | | | | | |
|--------|------|---|--|---------|----------|
| INDICE | DATE | DESIGNATION | ETABLJ | VERIFIE | APPROUVE |
| | |  | Brézillon - Horizon 128 rue de Beauvais 60280 Margny-lès-Compiègne Tél : 03 57 63 21 21 | | |
| | | Ce dessin propriété de l'entreprise BRÉZILLON SA ne peut ni être reproduit ni transmis, utilisé sans son autorisation expresse. | | | |


| | | | | | |
|--|--------|---|---------------|-------------|--------------|
| | | SANOFI ROMAINVILLE | | | |
| | | RECOLEMENT TERRASSEMENT ZONE P2 PHASE 1 ET 2 | | | |
| ECHELLE | FORMAT | | | | |
| 1/200 | A1 | | | | |
| Nom de fichier DAO RECOLEMENT DES TERRASSEMENTS-AEDWG | | AFF N° : 226153 | PLAN N° : 220 | Indice F | Folio 1/1 |



| | | | | | |
|---|------------|--|---|------------|--------------|
| | | | | | |
| | | | | | |
| B | 22/11/2016 | MIS A JOUR SUIVANT OBSERVATION CHANTIER | J. COURTAUD | P.G. JARRE | H. CREPIN |
| A | 02/11/2016 | MIS A JOUR SUIVANT OBSERVATION CHANTIER | J. COURTAUD | P.G. JARRE | H. CREPIN |
| - | 23/09/2016 | PREMIERE EMISSION | J. COURTAUD | P.G. JARRE | H. CREPIN |
| INDICE | DATE | DESIGNATION | ETABLI | VERIFE | APPROUVE |
| <div><div></div><div>Brézillon</div></div> <div>Brézillon - Horizon 128 rue de Beauvais 60280 Margny-lès-Compiègne Tél : 03 57 63 21 21</div> | | | Ce dessin propriété de l'entreprise BREZILLON SA ne peut ni être reproduit ni transmis, utilisé sans son autorisation expresse. | | |
| | | <div>SANOFI ROMAINVILLE</div> <div>RECOLEMENT TERRASSEMENT ZONE P2 PHASE 3</div> | | | |
| | | | | | |
| Echelle 1/200 | | Format A1 | | | |
| Nom de fichier DAO RECOLEMENT DES TERRASSEMENTS-AE.DWG | | Aff N° : 226153 | PLAN N° : 221 | | Indice B |
| | | | | | Folio 1/1 |



COUPE A-A

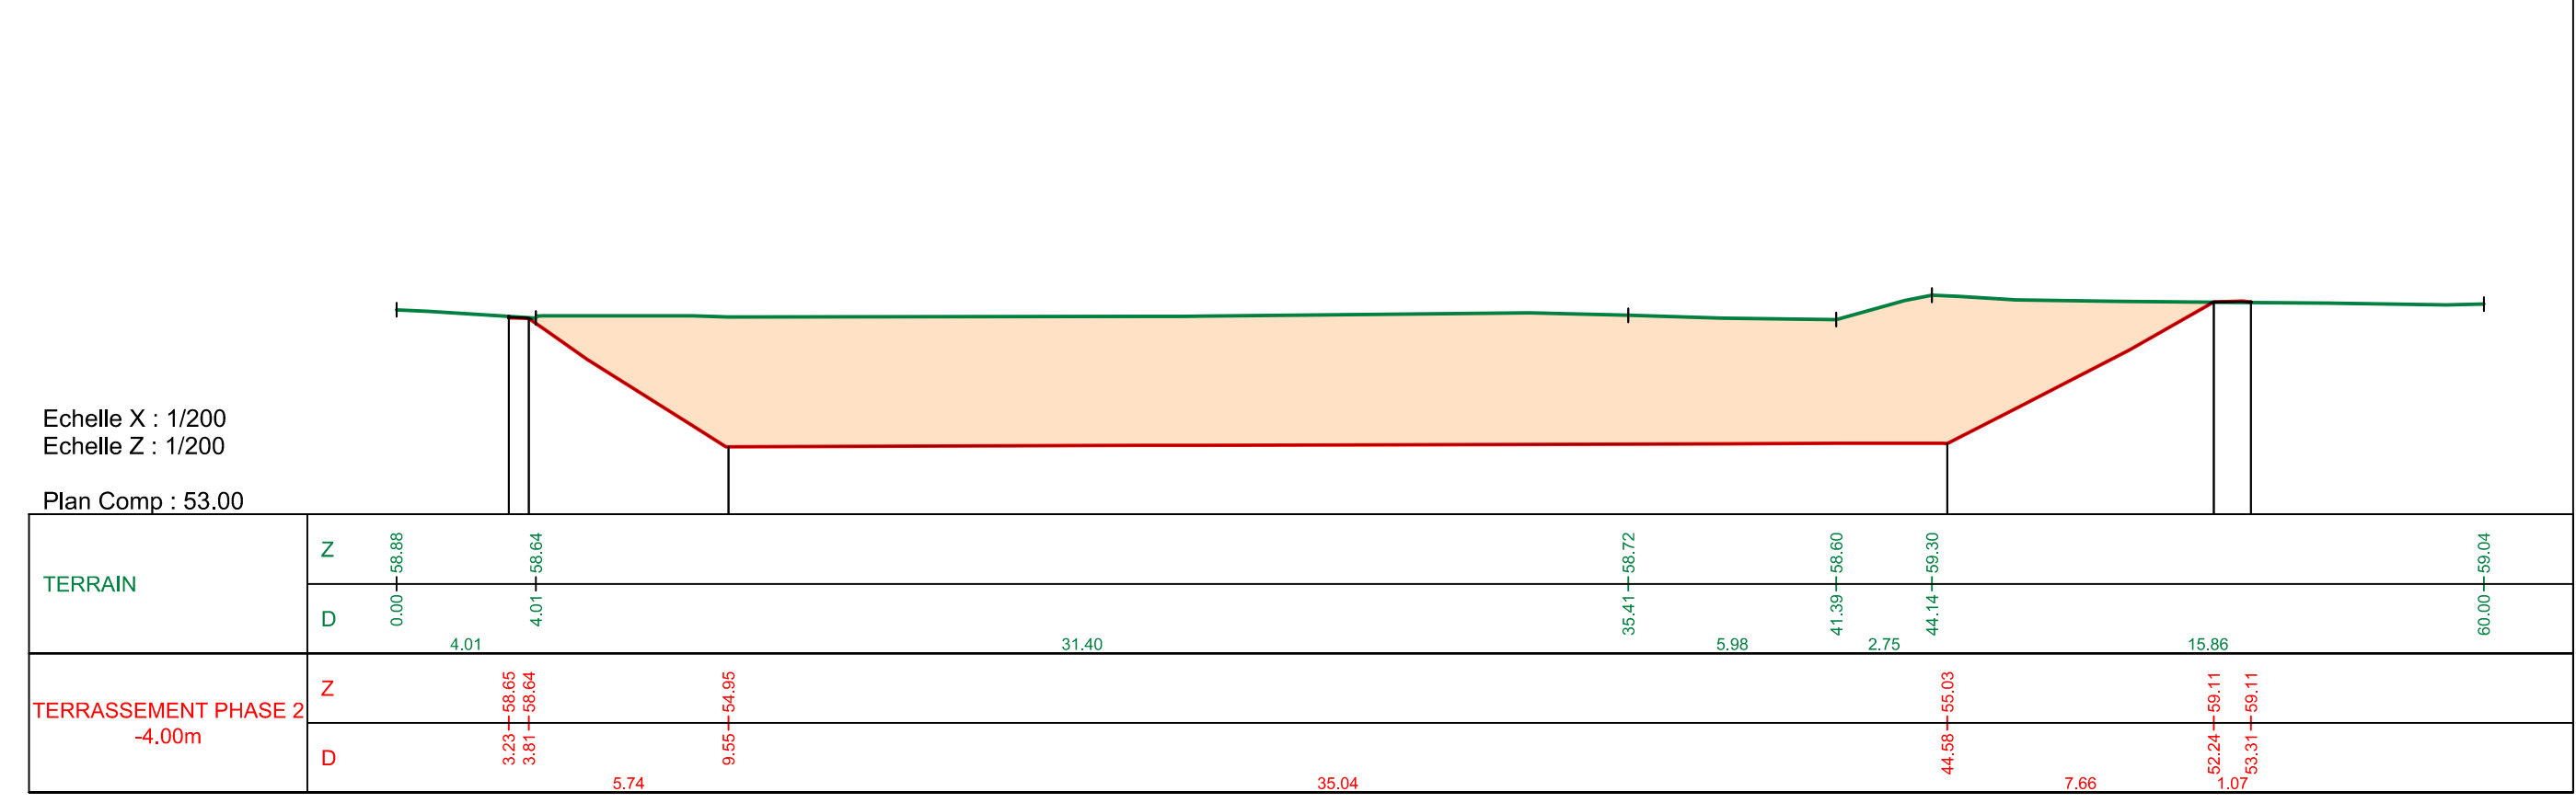


LEGENDE

- Emprise maximum des terrassements (haut de talus)
- Emprise maximum des terrassements (fond de fouille)

<LQ Inférieure à la limite de qualification COHV<0.55mg/Kg BTEX<0.25mg/Kg PCA<0.02mg/Kg
Taux < aux seuils
Taux > aux seuils

| | | | | | |
|--|------------|---|---|---------------|--------------|
| | | | | | |
| | | | | | |
| B | 01/12/2016 | MIS A JOUR SUIVANT OBSERVATION CHANTIER | J. COURTAUD | P.G. JARRE | H. CREPIN |
| A | 02/11/2016 | MIS A JOUR SUIVANT OBSERVATION CHANTIER | J. COURTAUD | P.G. JARRE | H. CREPIN |
| - | 11/10/2016 | PREMIERE EMISSION | J. COURTAUD | H. GUERARD | H. CREPIN |
| INDICE | DATE | DESIGNATION | ETABLJ | VERIFIE | APPROUVE |
| Brézillon | | | Ce dessin propriété de l'entreprise BREZILLON SA ne peut ni être reproduit ni transmis, utilisé sans son autorisation expresse. | | |
| Brézillon - Horizon 128 rue de Beauvais 60280 Margny-lès-Compiègne Tél : 03 57 63 21 21 | | | SANOFI ROMAINVILLE | | |
| Echelle 1/200 | | | RECOLEMENT TERRASSEMENT ZONE P2 PHASE 1 ET 2 DE 0.0m A -4.0m | | |
| Nom de fichier DAO RECOLEMENT DES TERRASSEMENTS-AEDWG | | | AFF N° : 226153 | PLAN N° : 222 | Indice B |
| | | | | | Folio 1/1 |

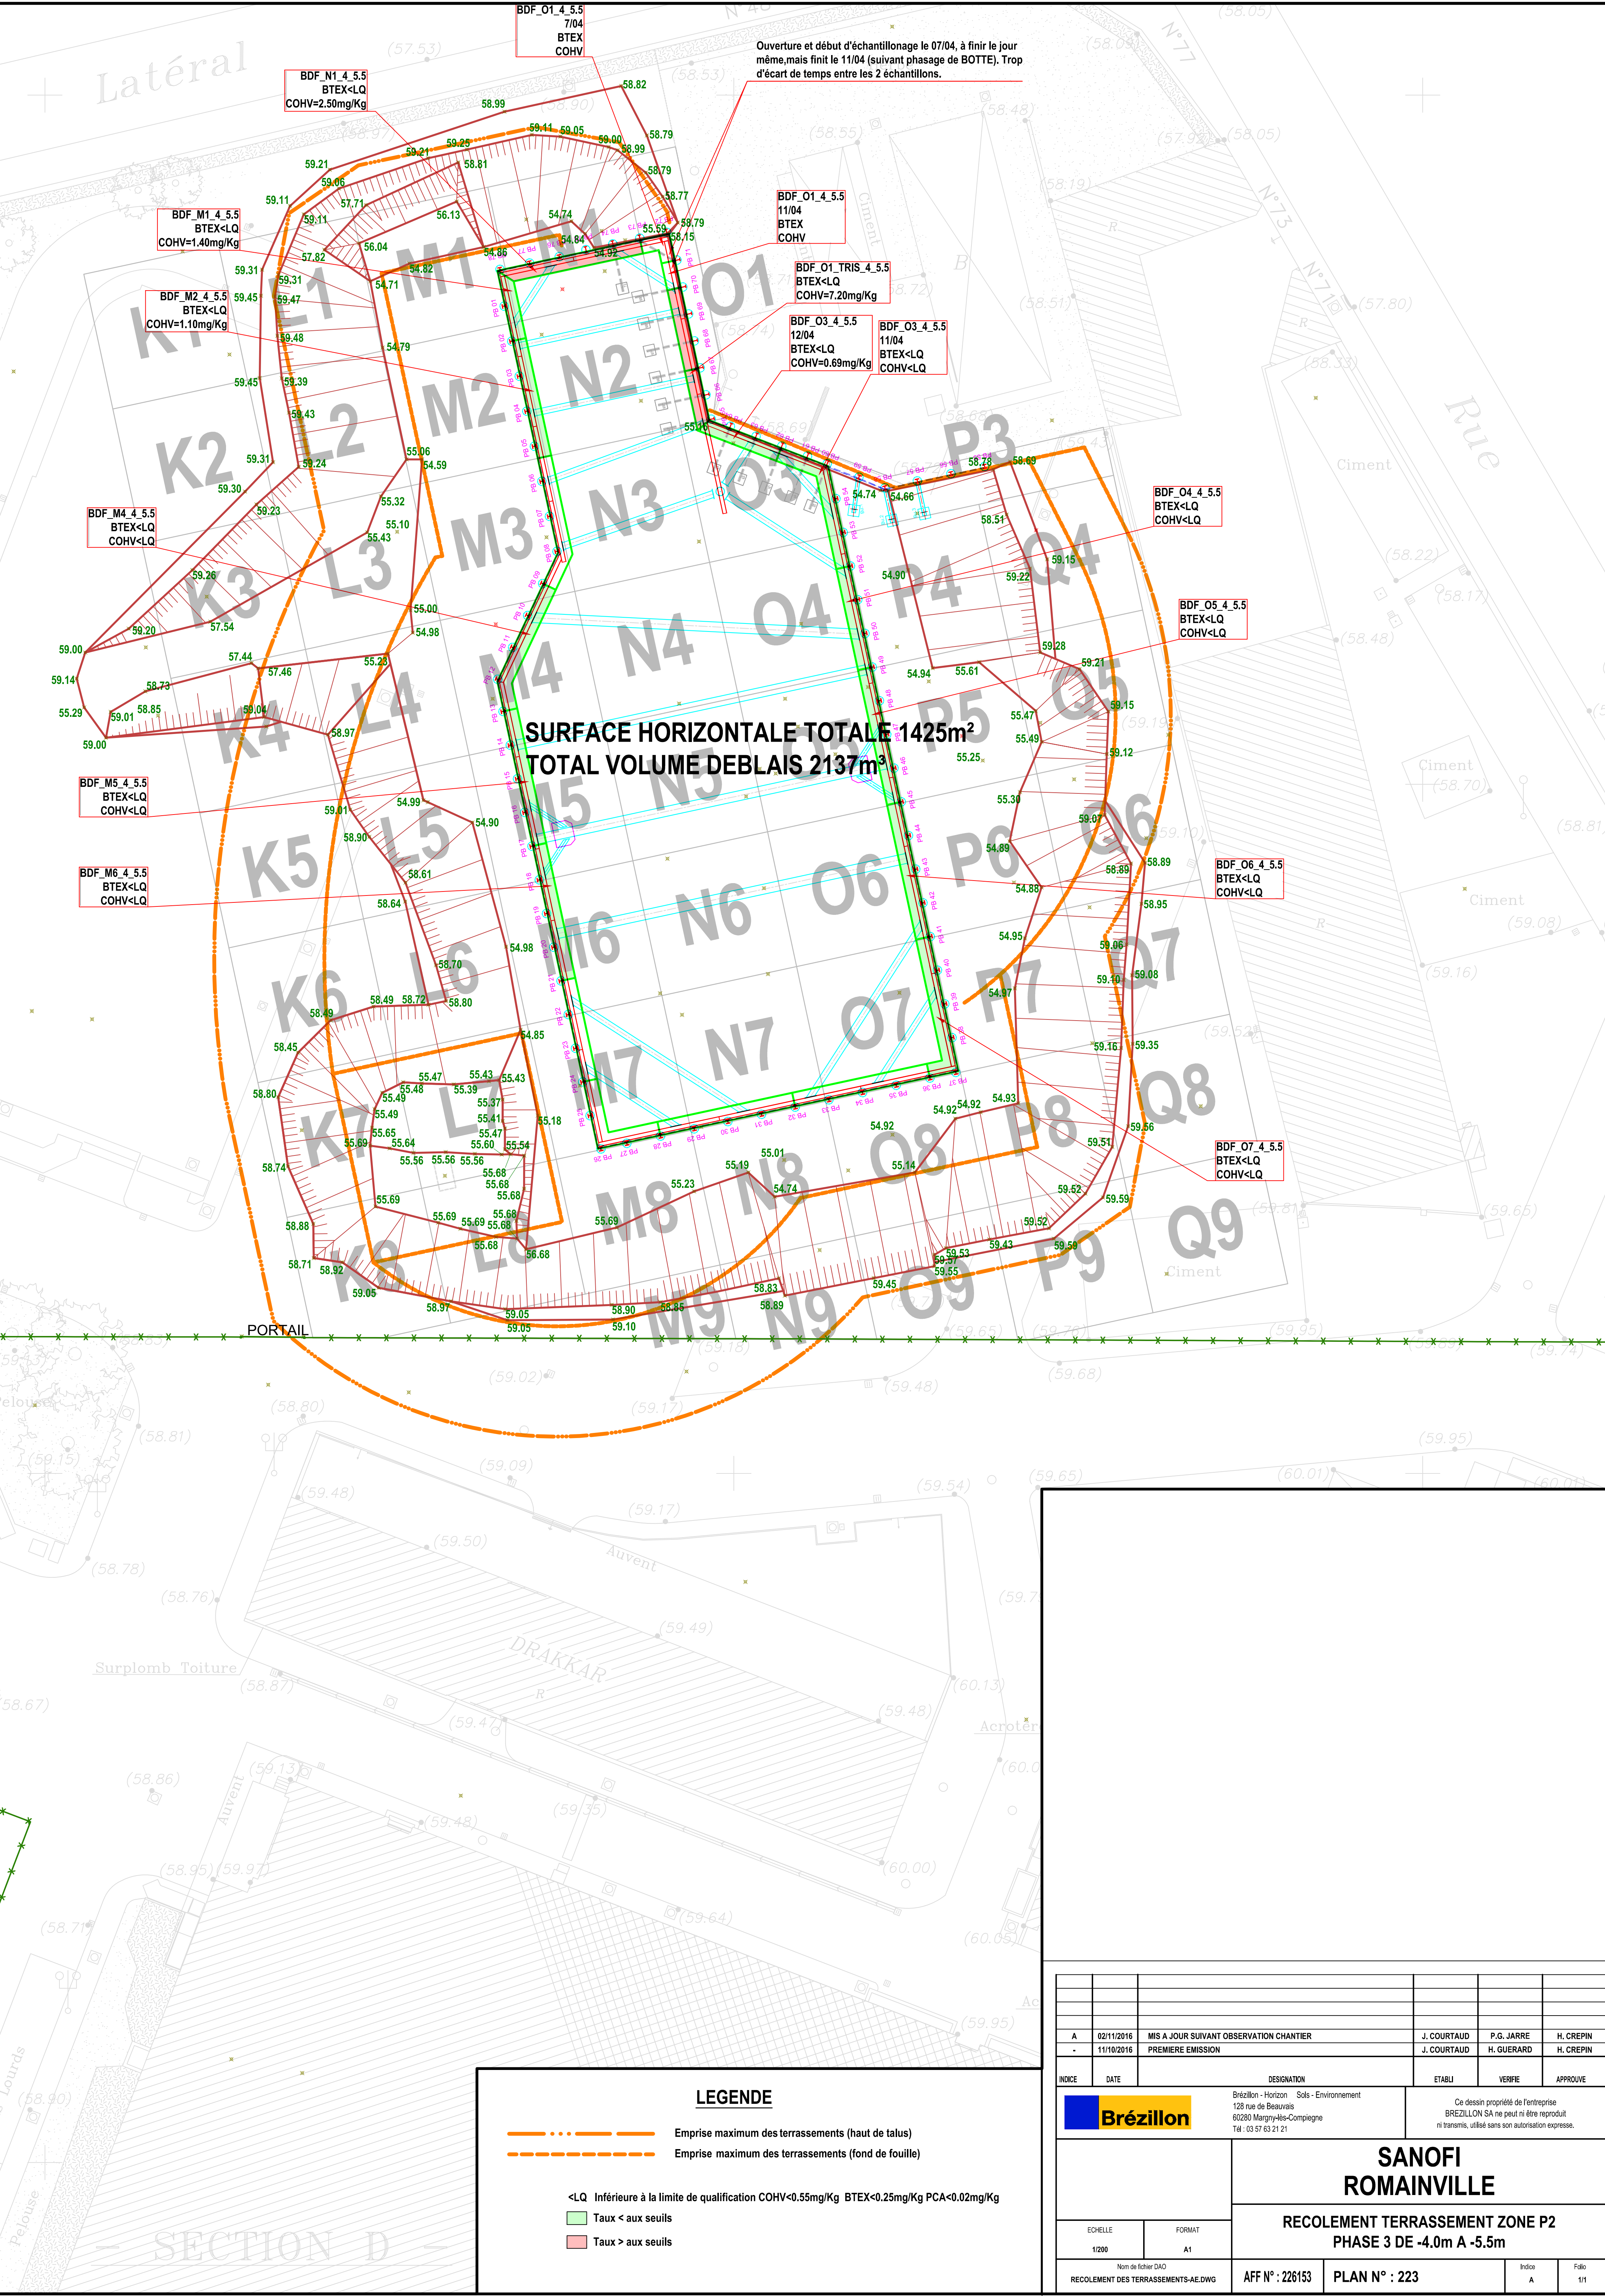

SURFACE HORIZONTALE TOTALE 1425m²
TOTAL VOLUME DEBLAIS 2137m³

PORTAIL

LEGENDE

Emprise maximum des terrassements (haut de talus)


Emprise maximum des terrassements (fond de fouille)

<LQ Inférieure à la limite de qualification COHV<0.55mg/Kg BTEX<0.25mg/Kg PCA<0.02mg/Kg

Taux < aux seuils

Taux > aux seuils

| | | | | | |
|--|--|--|--|--|--|
| | | | | | |
| | | | | | |
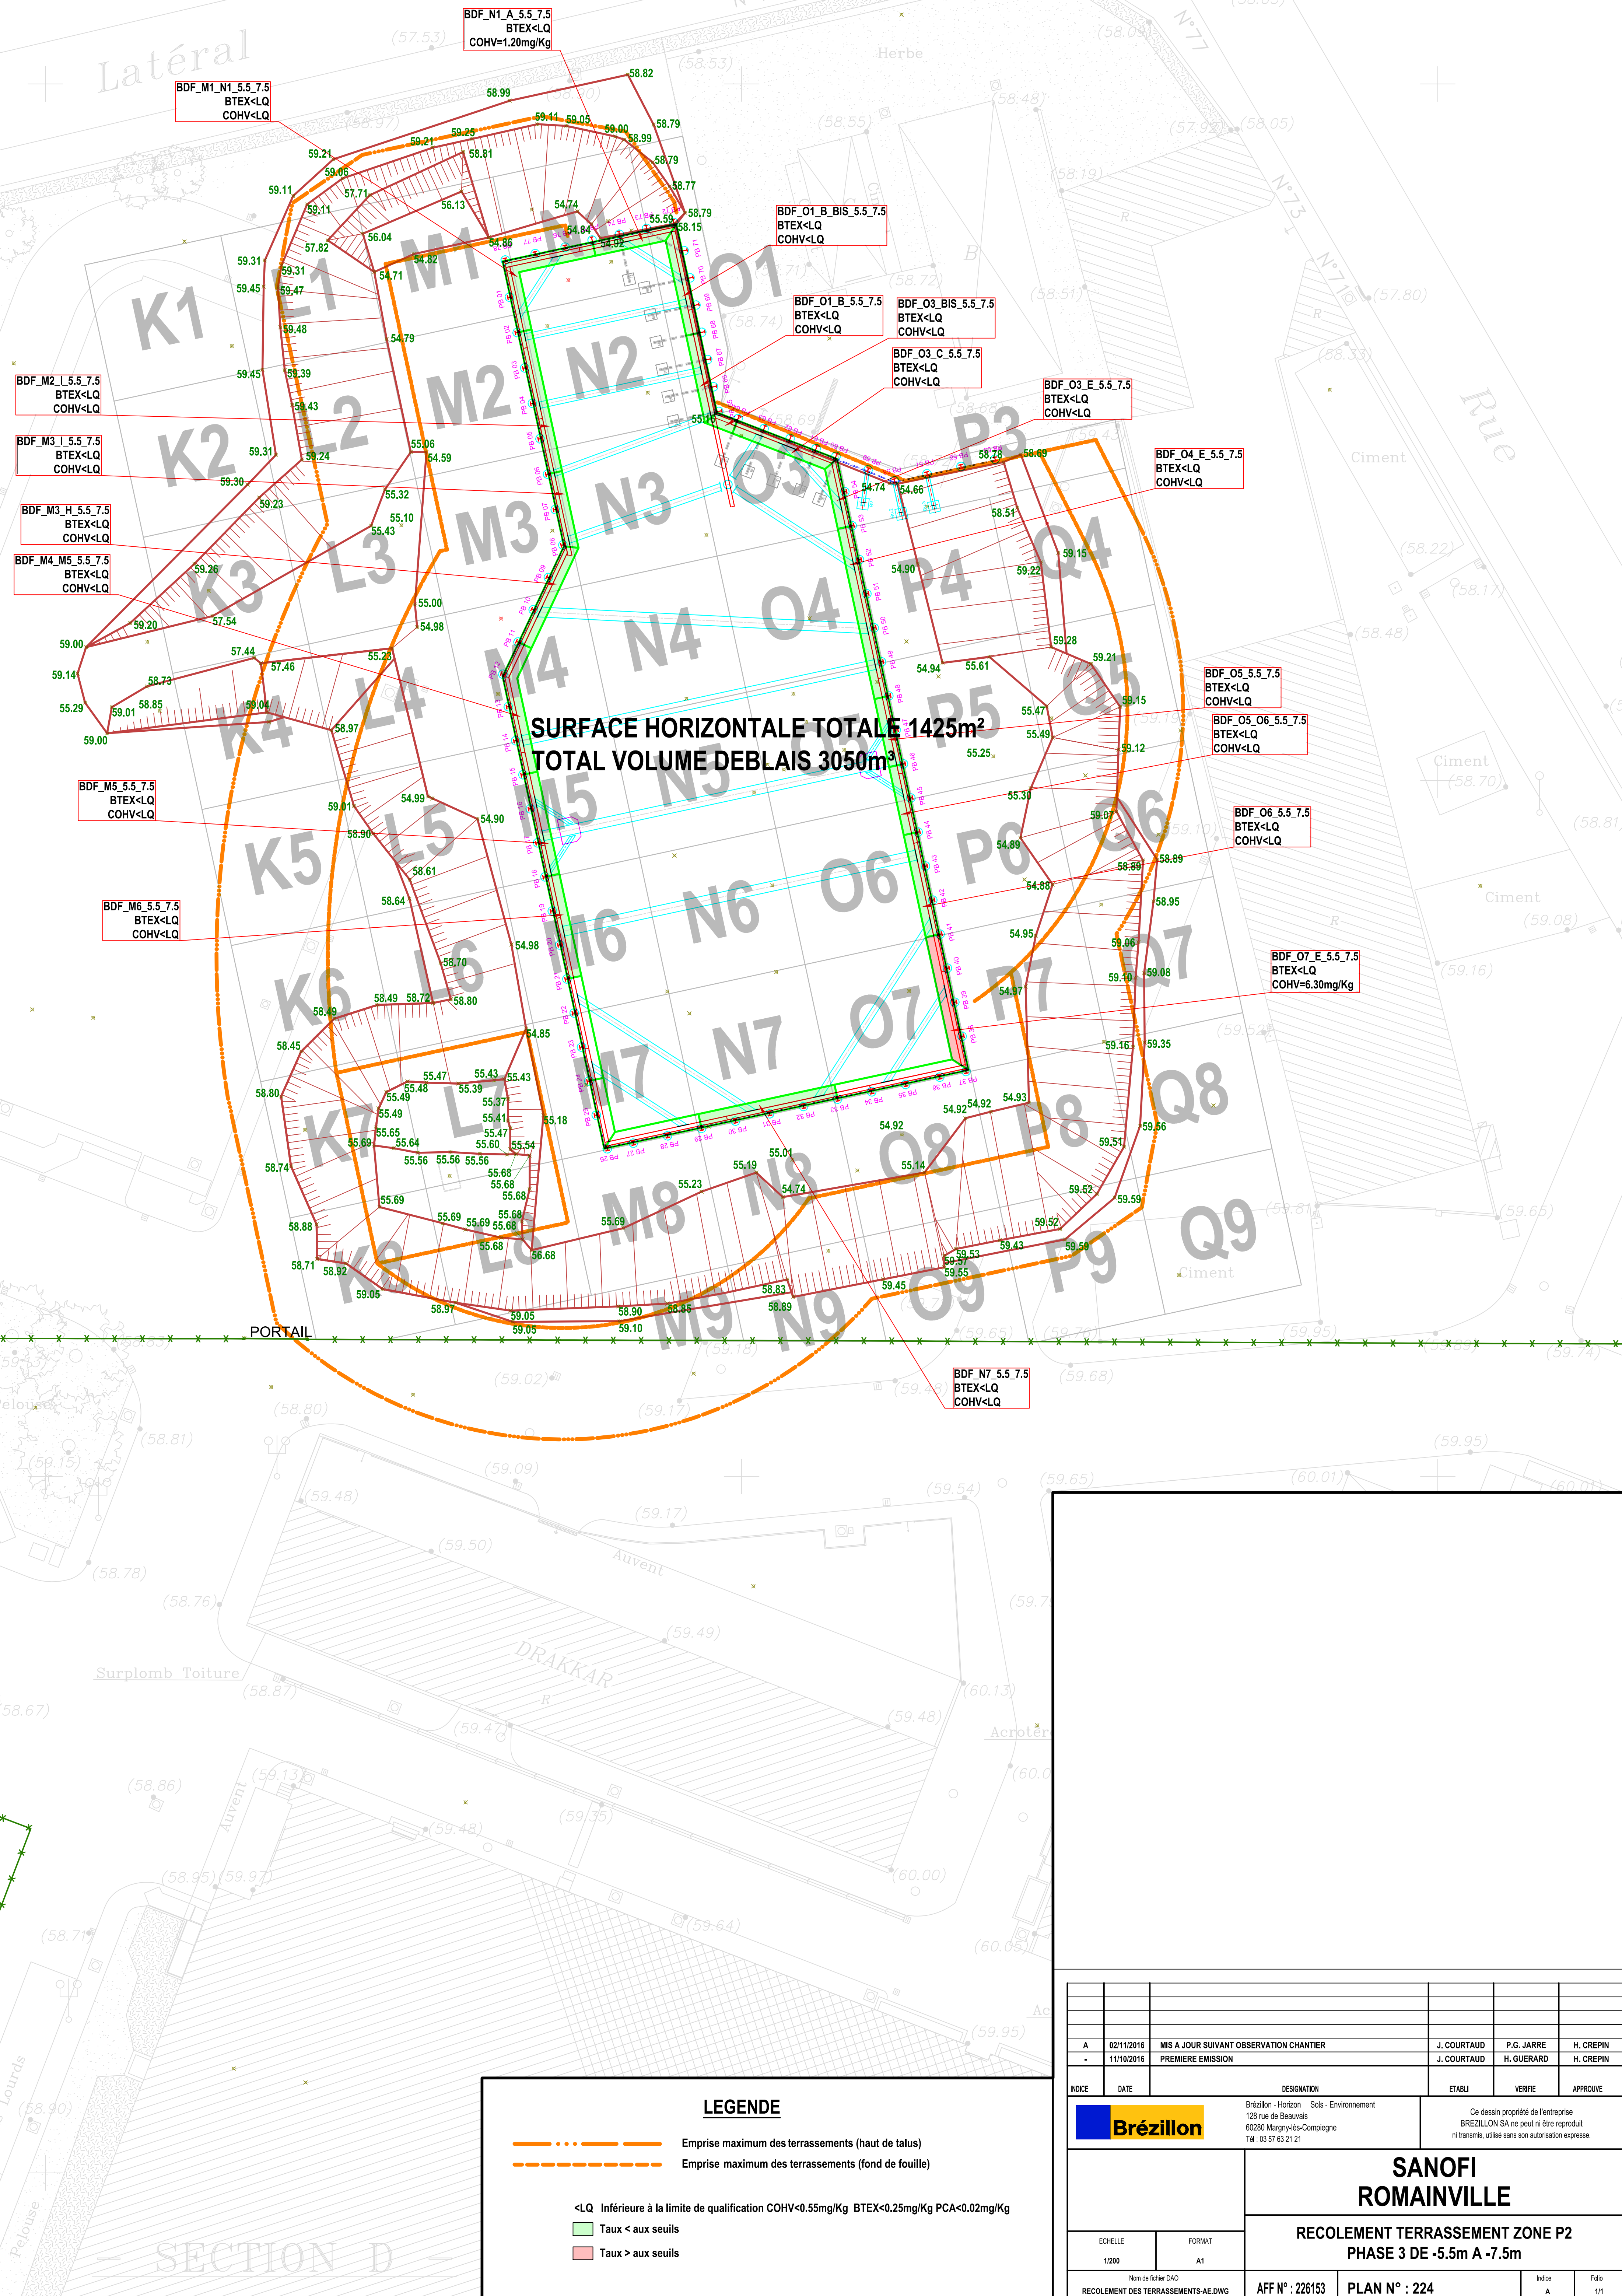

SURFACE HORIZONTALE TOTALE 1425m²
TOTAL VOLUME DEBLAIS 3050m³

PORTAIL

LEGENDE

Emprise maximum des terrassements (haut de talus)


Emprise maximum des terrassements (fond de fouille)

<LQ Inférieure à la limite de qualification COHV<0.55mg/Kg BTEX<0.25mg/Kg PCA<0.02mg/Kg

Taux < aux seuils

Taux > aux seuils

| | | | | | |
|---|------------|---|---|---------------|--------------|
| | | | | | |
| | | | | | |
| | | | | | |
| A | 02/11/2016 | MIS A JOUR SUIVANT OBSERVATION CHANTIER | J. COURTAUD | P.G. JARRE | H. CREPIN |
| - | 11/10/2016 | PREMIERE EMISSION | J. COURTAUD | H. GUERARD | H. CREPIN |
| INDICE | DATE | DESIGNATION | ETABLJ | VERIFIE | APPROUVE |
| <div><div>Brézillon</div><div>Brézillon - Horizon 128 rue de Beauvais 60280 Margny-Hés-Compiègne Tél : 03 57 63 21 21</div></div> | | | Ce dessin propriété de l'entreprise BRÉZILLON SA ne peut ni être reproduit ni transmis, utilisé sans son autorisation expresse. | | |
| | | | <div>SANOFI ROMAINVILLE</div> | | |
| | | | RECOLEMENT TERRASSEMENT ZONE P2 PHASE 3 DE -5.5m A -7.5m | | |
| Echelle 1/200 | | Format A1 | | | |
| Nom de fichier DAO RECOLEMENT DES TERRASSEMENTS-AEDWG | | | Aff N° : 226153 | Plan N° : 224 | Indice A |
| | | | | | Folio 1/1 |

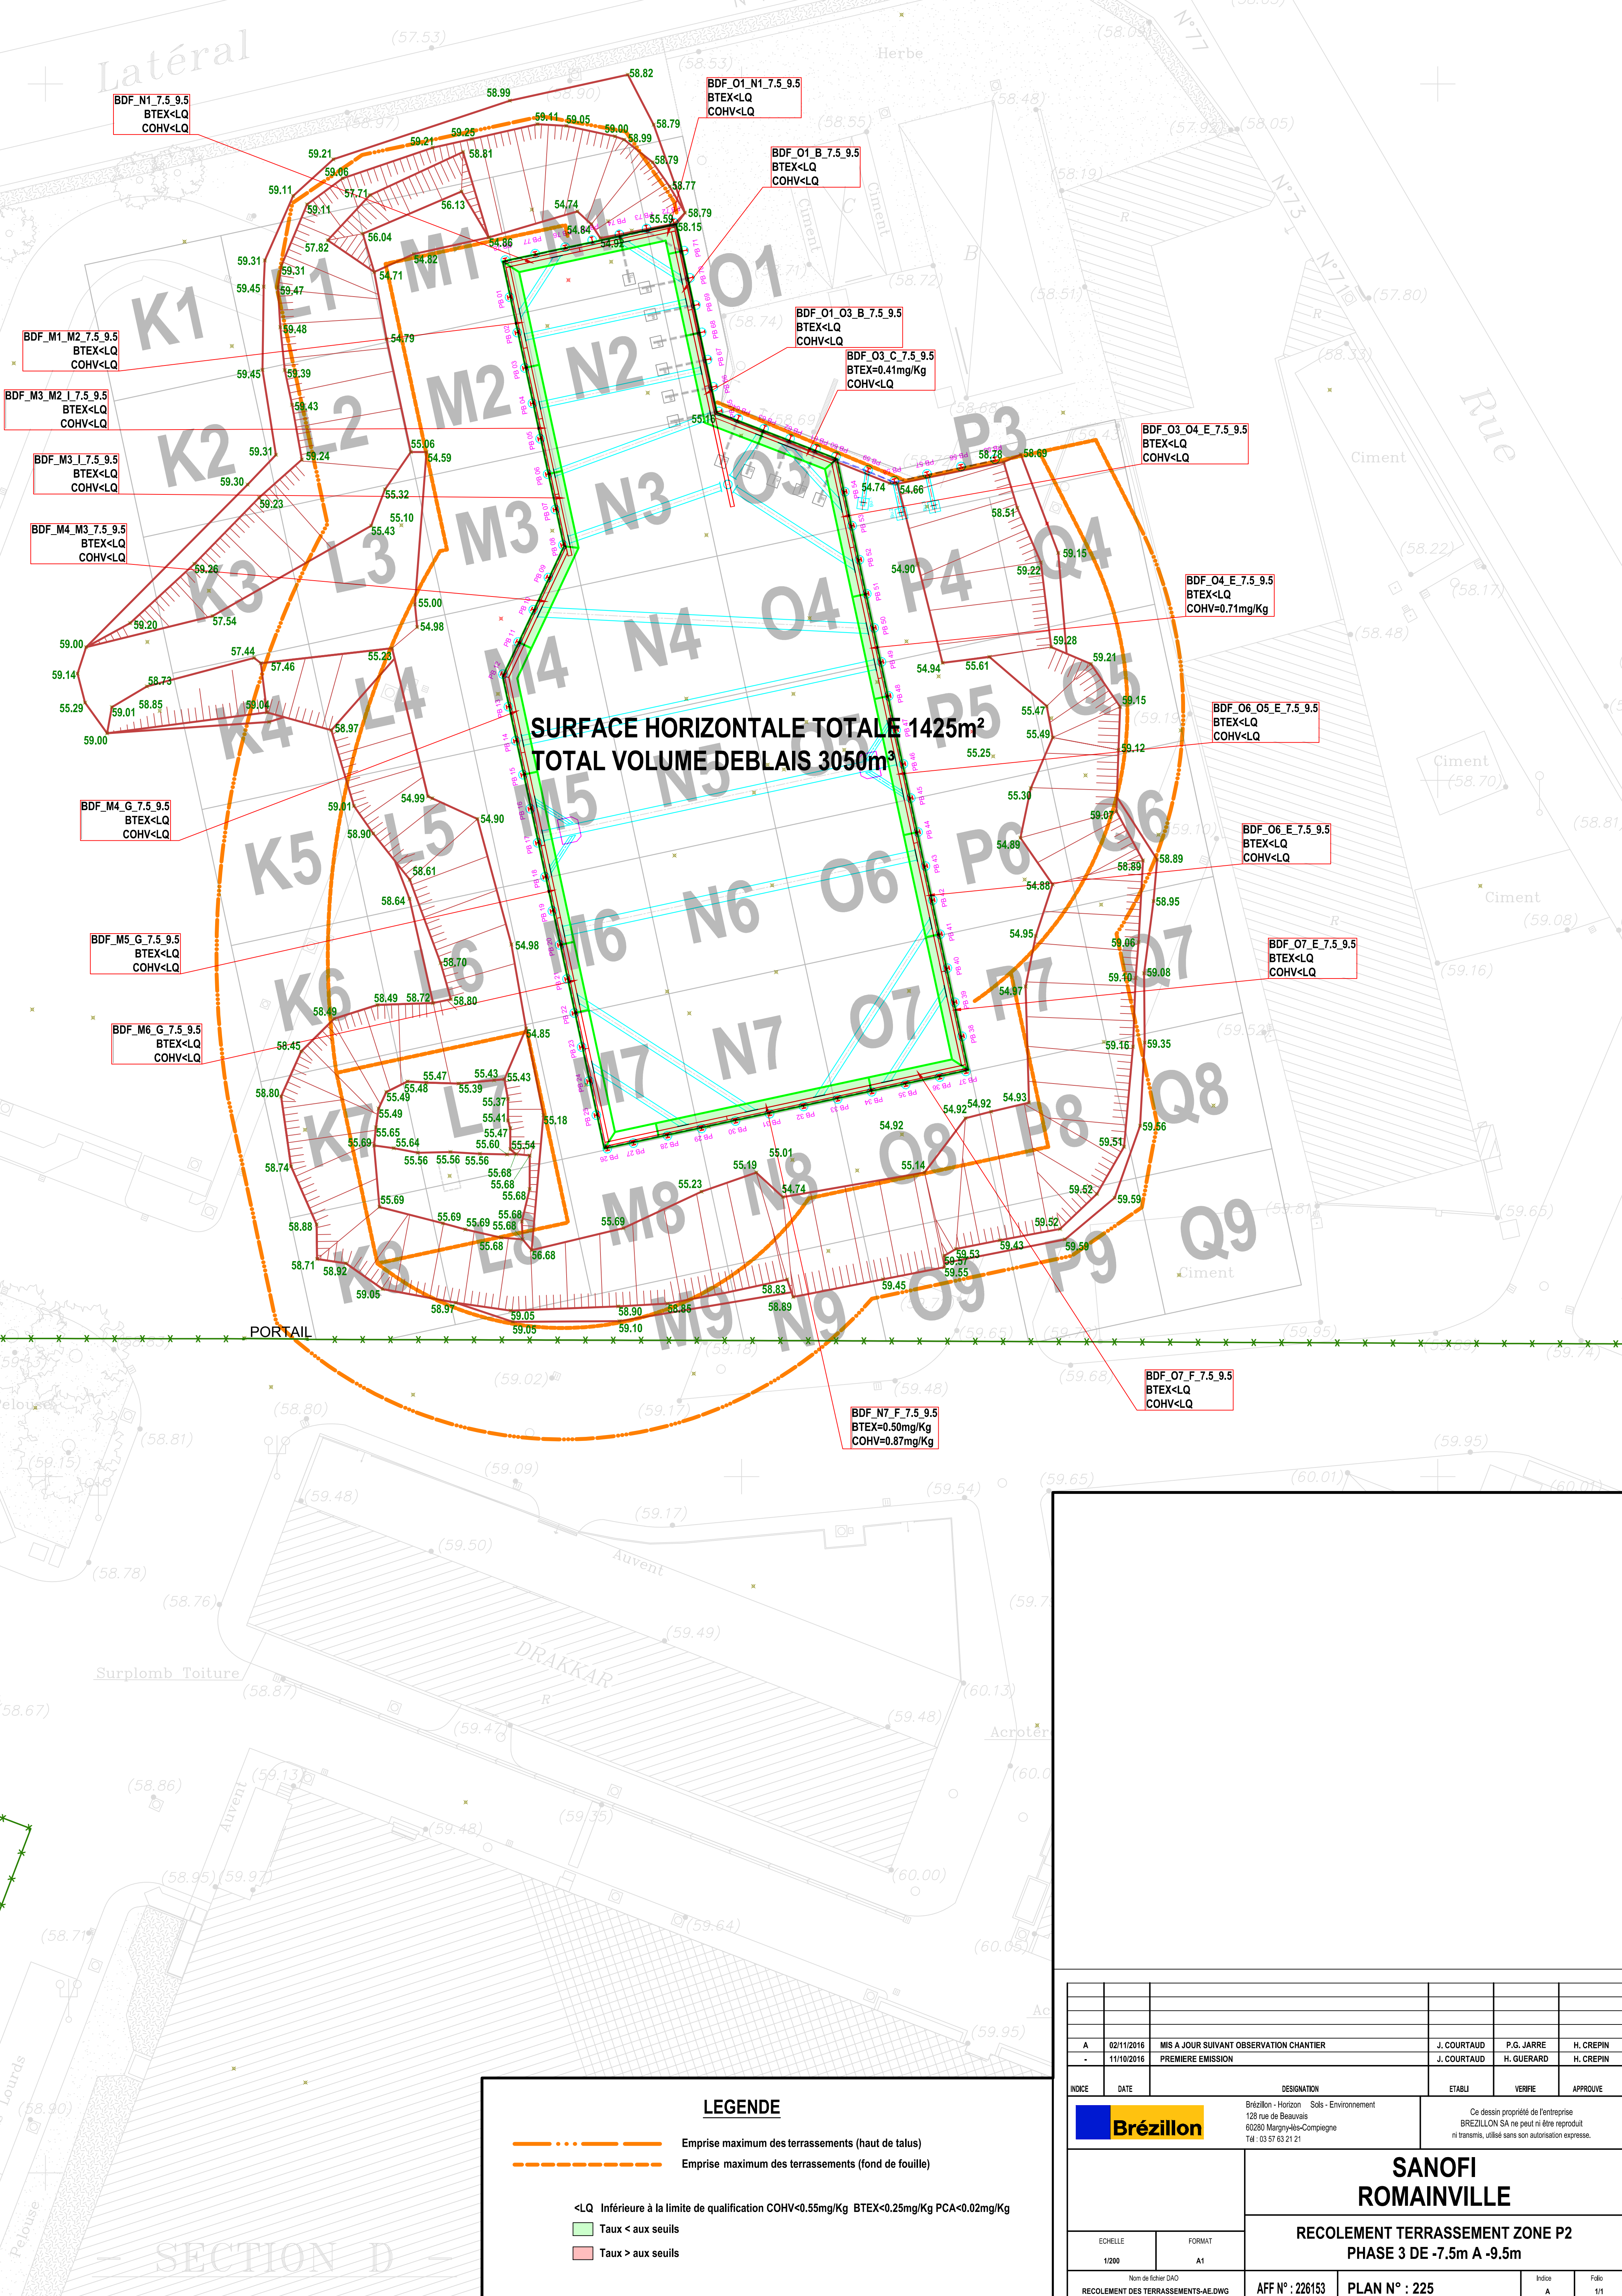


SURFACE HORIZONTALE TOTALE 1425m²
TOTAL VOLUME DEBLAIS 3050m³

PORTAIL


LEGENDE


- Emprise maximum des terrassements (haut de talus)
- Emprise maximum des terrassements (fond de fouille)

<LQ Inférieure à la limite de qualification COHV<0.55mg/Kg BTEX<0.25mg/Kg PCA<0.02mg/Kg
Taux < aux seuils
Taux > aux seuils


| | | | | | |
|---|------------|---|---|-----------------------|--------------|
| | | | | | |
| | | | | | |
| A | 02/11/2016 | MIS A JOUR SUIVANT OBSERVATION CHANTIER | J. COURTAUD | P.G. JARRE | H. CREPIN |
| - | 11/10/2016 | PREMIERE EMISSION | J. COURTAUD | H. GUERARD | H. CREPIN |
| INDICE | DATE | DESIGNATION | ETABLJ | VERIFIE | APPROUVE |
|  Brézillon - Horizon 128 rue de Beauvais 60280 Margny-lès-Compiègne Tél : 03 57 63 21 21 | | | Ce dessin propriété de l'entreprise BRÉZILLON SA ne peut ni être reproduit ni transmis, utilisé sans son autorisation expresse. | | |
| ECHELLE 1/200 | | FORMAT A1 | | SANOFI ROMAINVILLE | |
| NOM DE FICHIER DAO RECOLEMENT DES TERRASSEMENTS-AEDWG | | AFF N° : 226153 | | PLAN N° : 225 | |
| | | | | Indice A | Folio 1/1 |




| | | | | | |
|---|------------|--|---------------|---|--------------|
| | | | | | |
| | | | | | |
| | | | | | |
| - | 21/11/2016 | PREMIERE EMISSION | | J. COURTAUD | H. GUERARD |
| | | | | | H. CREPIN |
| INDICE | DATE | DESIGNATION | | ETABLI | VERIFIE |
| | | | | APPROUVE | |
|  | | Brézillon - Horizon Sols - Environnement 128 rue de Beauvais 60280 Margny-Hes-Compiègne Tél : 03 57 63 21 21 | | Ce dessin propriété de l'entreprise BREZILLON SA ne peut ni être reproduit ni transmis, utilisé sans son autorisation expresse. | |
| | | <div>SANOI ROMAINVILLE</div> <div>RECOLEMENT TERRASSEMENT ZONE P2</div> <div>PHASE 3 TERRASSEMENTS COMPLEMENTAIRES</div> <div>DANS BLINDAGES</div> | | | |
| | | | | | |
| ECHELLE | FORMAT | | | | |
| 1/100 | A1 | | | | |
| Nom de fichier DAO RECOLEMENT DES TERRASSEMENTS-AE.DWG | | AFF N° : 226153 | PLAN N° : 227 | | Indice - |
| | | | | | Folio 1/1 |

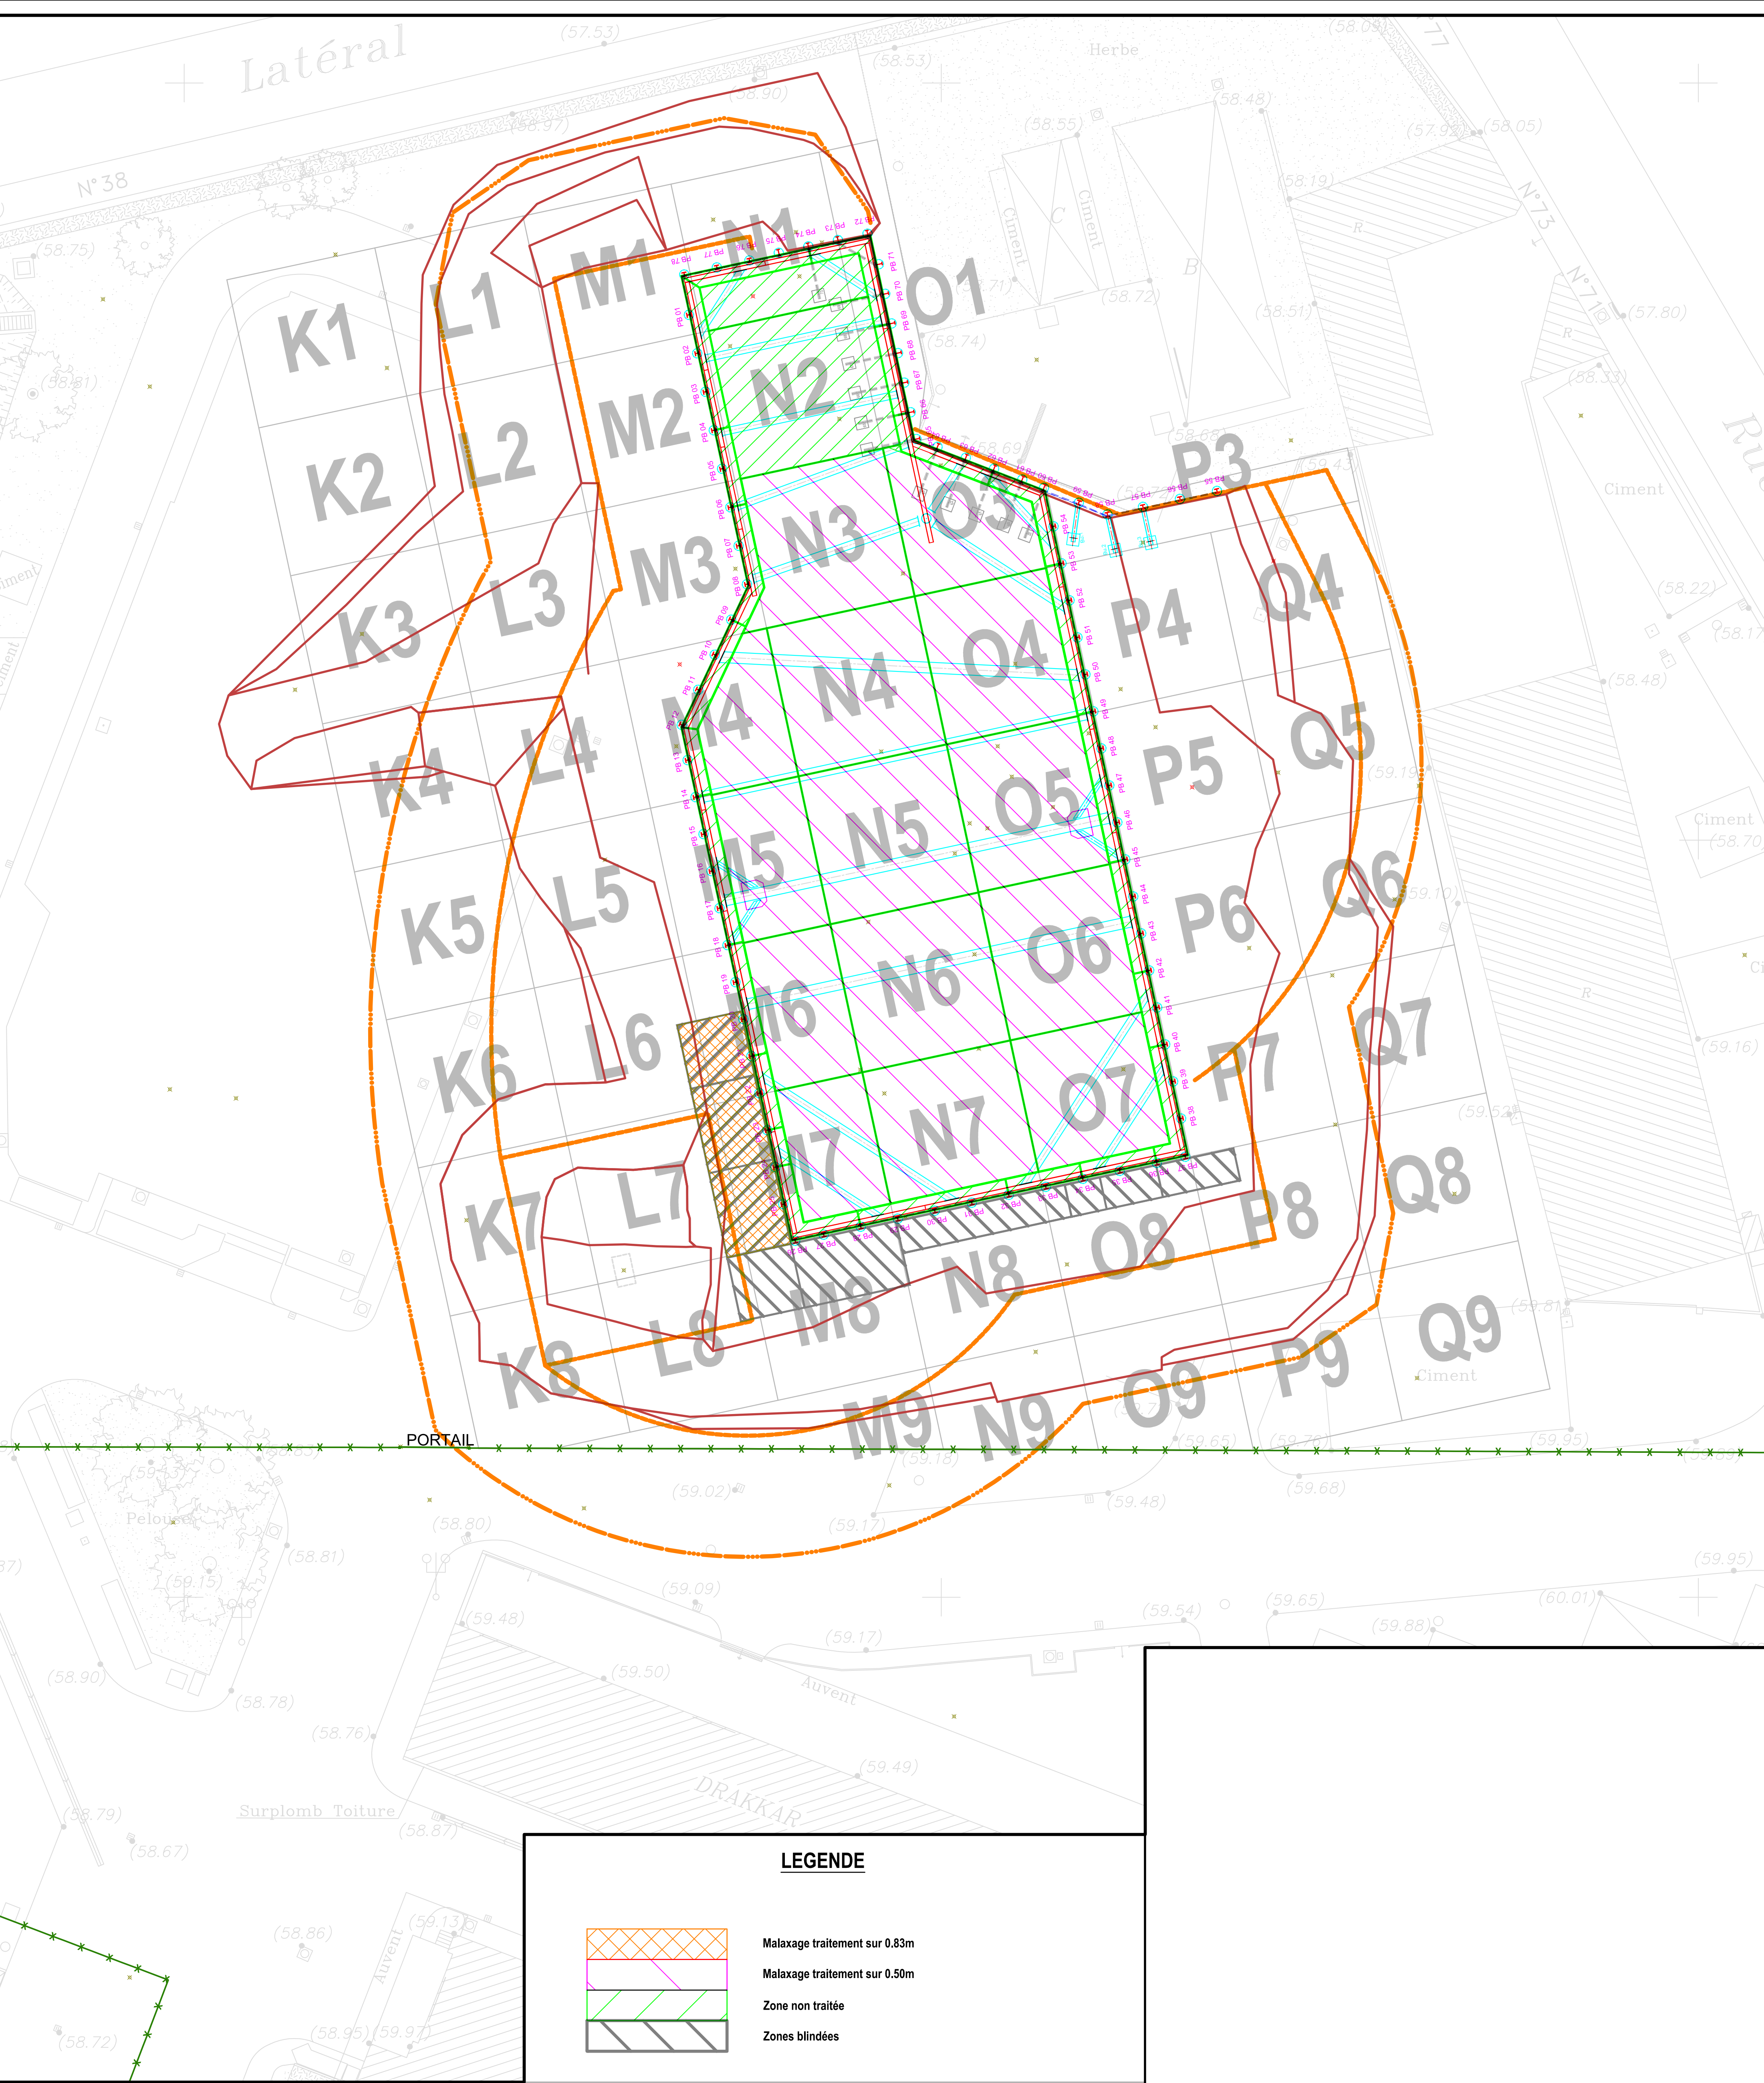


LEGENDE

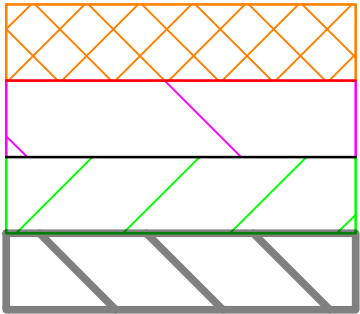

- Malaxage traitement sur 0.83m
- Malaxage traitement sur 0.50m
- Zone non traitée
- Zones blindées

| | | | | | |
|---|------------|--|---|------------|--------------|
| | | | | | |
| | | | | | |
| | | | | | |
| | | | | | |
| - | 29/11/2016 | PREMIERE EMISSION | J. COURTAUD | H. GUERARD | H. CREPIN |
| INDICE | DATE | DESIGNATION | ETABLJ | VERIFIE | APPROUVE |
|  | | Brézillon - Horizon 128 rue de Beauvais 60280 Margny-Hes-Compiègne Tél : 03 57 63 21 21 | Ce dessin propriété de l'entreprise BRÉZILLON SA ne peut ni être reproduit ni transmis, utilisé sans son autorisation expresse. | | |
| | | SANOFI ROMAINVILLE | | | |
| | | RECOLEMENT ZONE P2 MALAXAGE ET TRAITEMENT DU FOND | | | |
| Echelle 1/200 | | FORMAT A1 | | | |
| Nom de fichier DAO RECOLEMENT DES TERRASSEMENTS-AE.DWG | | AFF N° : 226153 | PLAN N° : 228 | | Indice - |
| | | | | | Folio 1/1 |


COUPE A-A

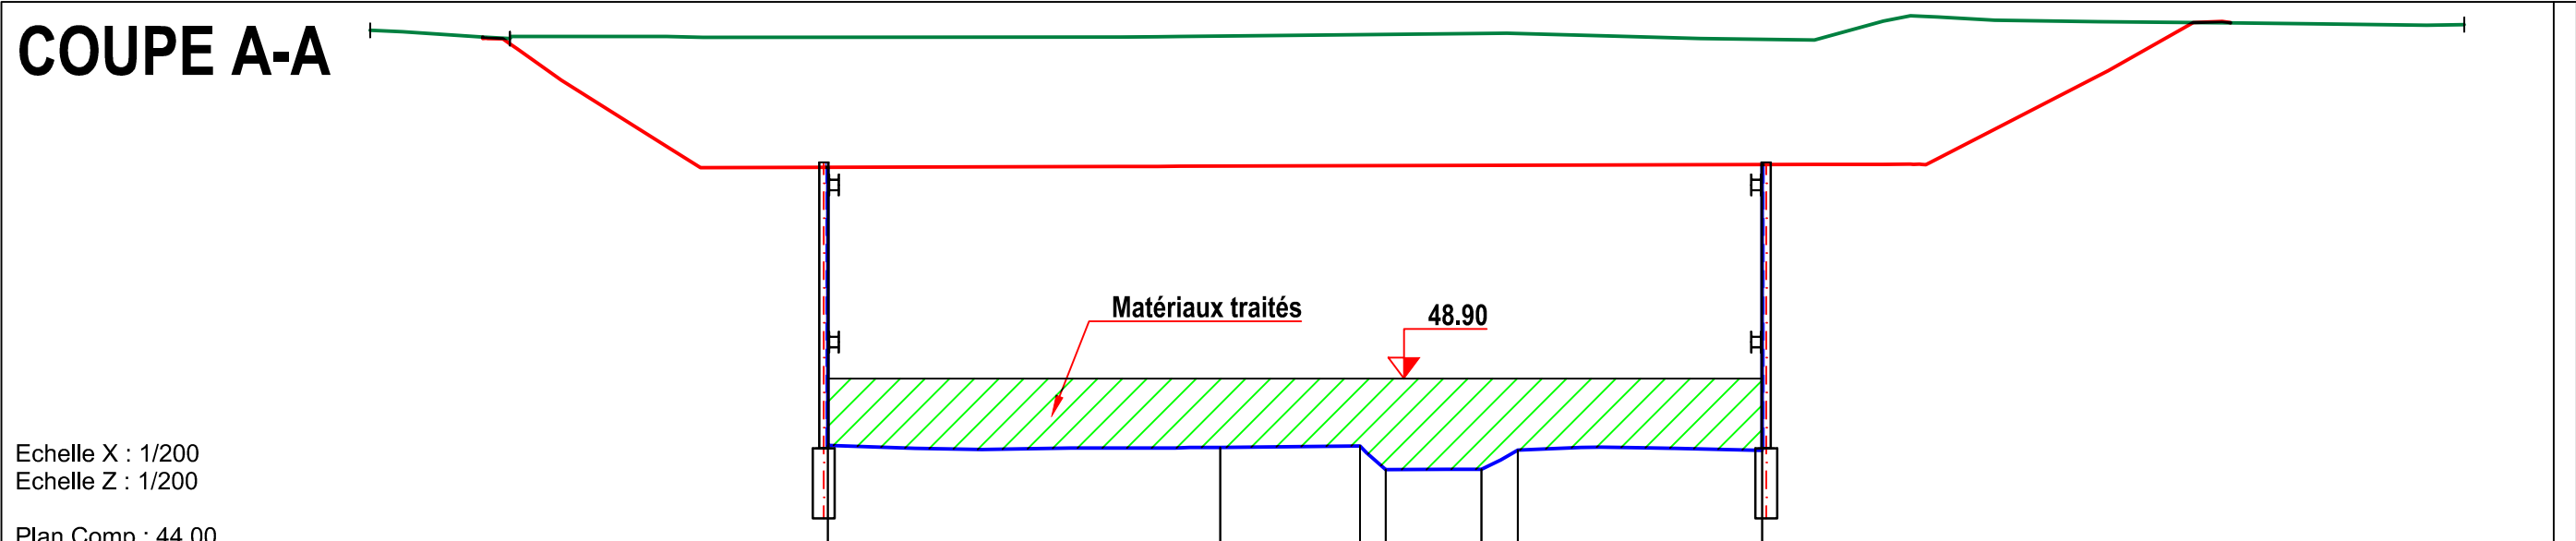

Echelle X : 1/200
Echelle Z : 1/200
Plan Comp : 44.00


| TERRAIN | | Z | 0.00+58.68 | 4.01 | 4.01+58.64 | 31.40 | 35.41+58.72 | 5.98 | 41.39+58.60 | 2.75 | 44.14+58.30 | 15.86 | 60.00+59.04 |
|---------------------------------|---|---|--------------------------|------|-------------|-------|-------------|------|----------------------------|-------------|----------------------------|-------|----------------------------|
| | | D | | | | | | | | | | | |
| TERRASSEMENT PHASE 2 -4.00m | Z | | 3.23+58.65 3.01+58.64 | | 9.95+54.95 | | | | | | | | |
| | D | | | 5.74 | | 35.04 | | | | 44.38+55.03 | | 7.66 | 52.24+59.11 53.31+59.11 |
| TERRASSEMENT PHASE 3 -12.00m | Z | | | | 13.12+46.99 | | | | | | | | |
| | D | | | | | 11.24 | 24.36+46.83 | 4.00 | 26.36+46.97 25.10+46.29 | 2.74 | 31.84+46.30 32.89+46.85 | 6.99 | 38.89+46.85 |

COUPE B-B

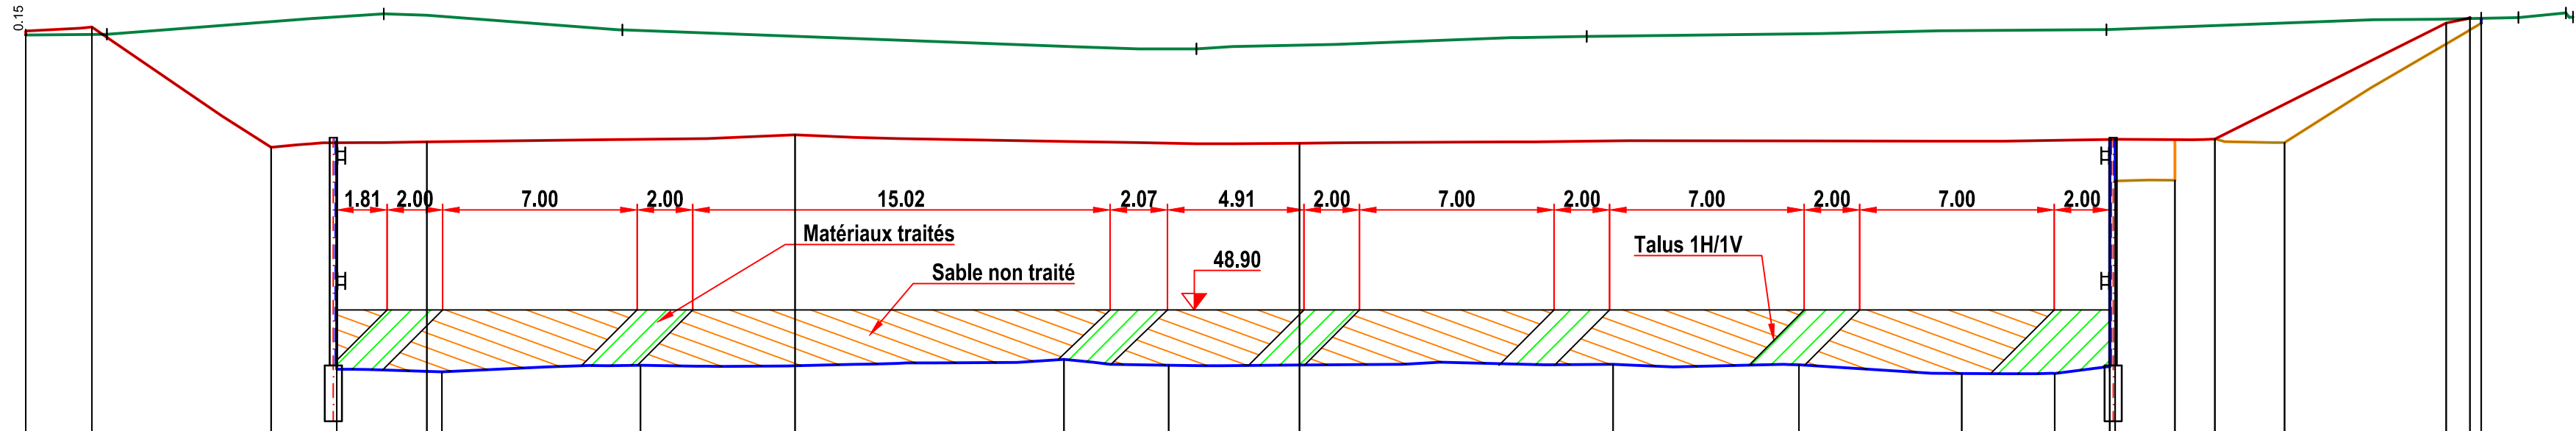

Echelle X : 1/200
Echelle Z : 1/200
Plan Comp : 44.00


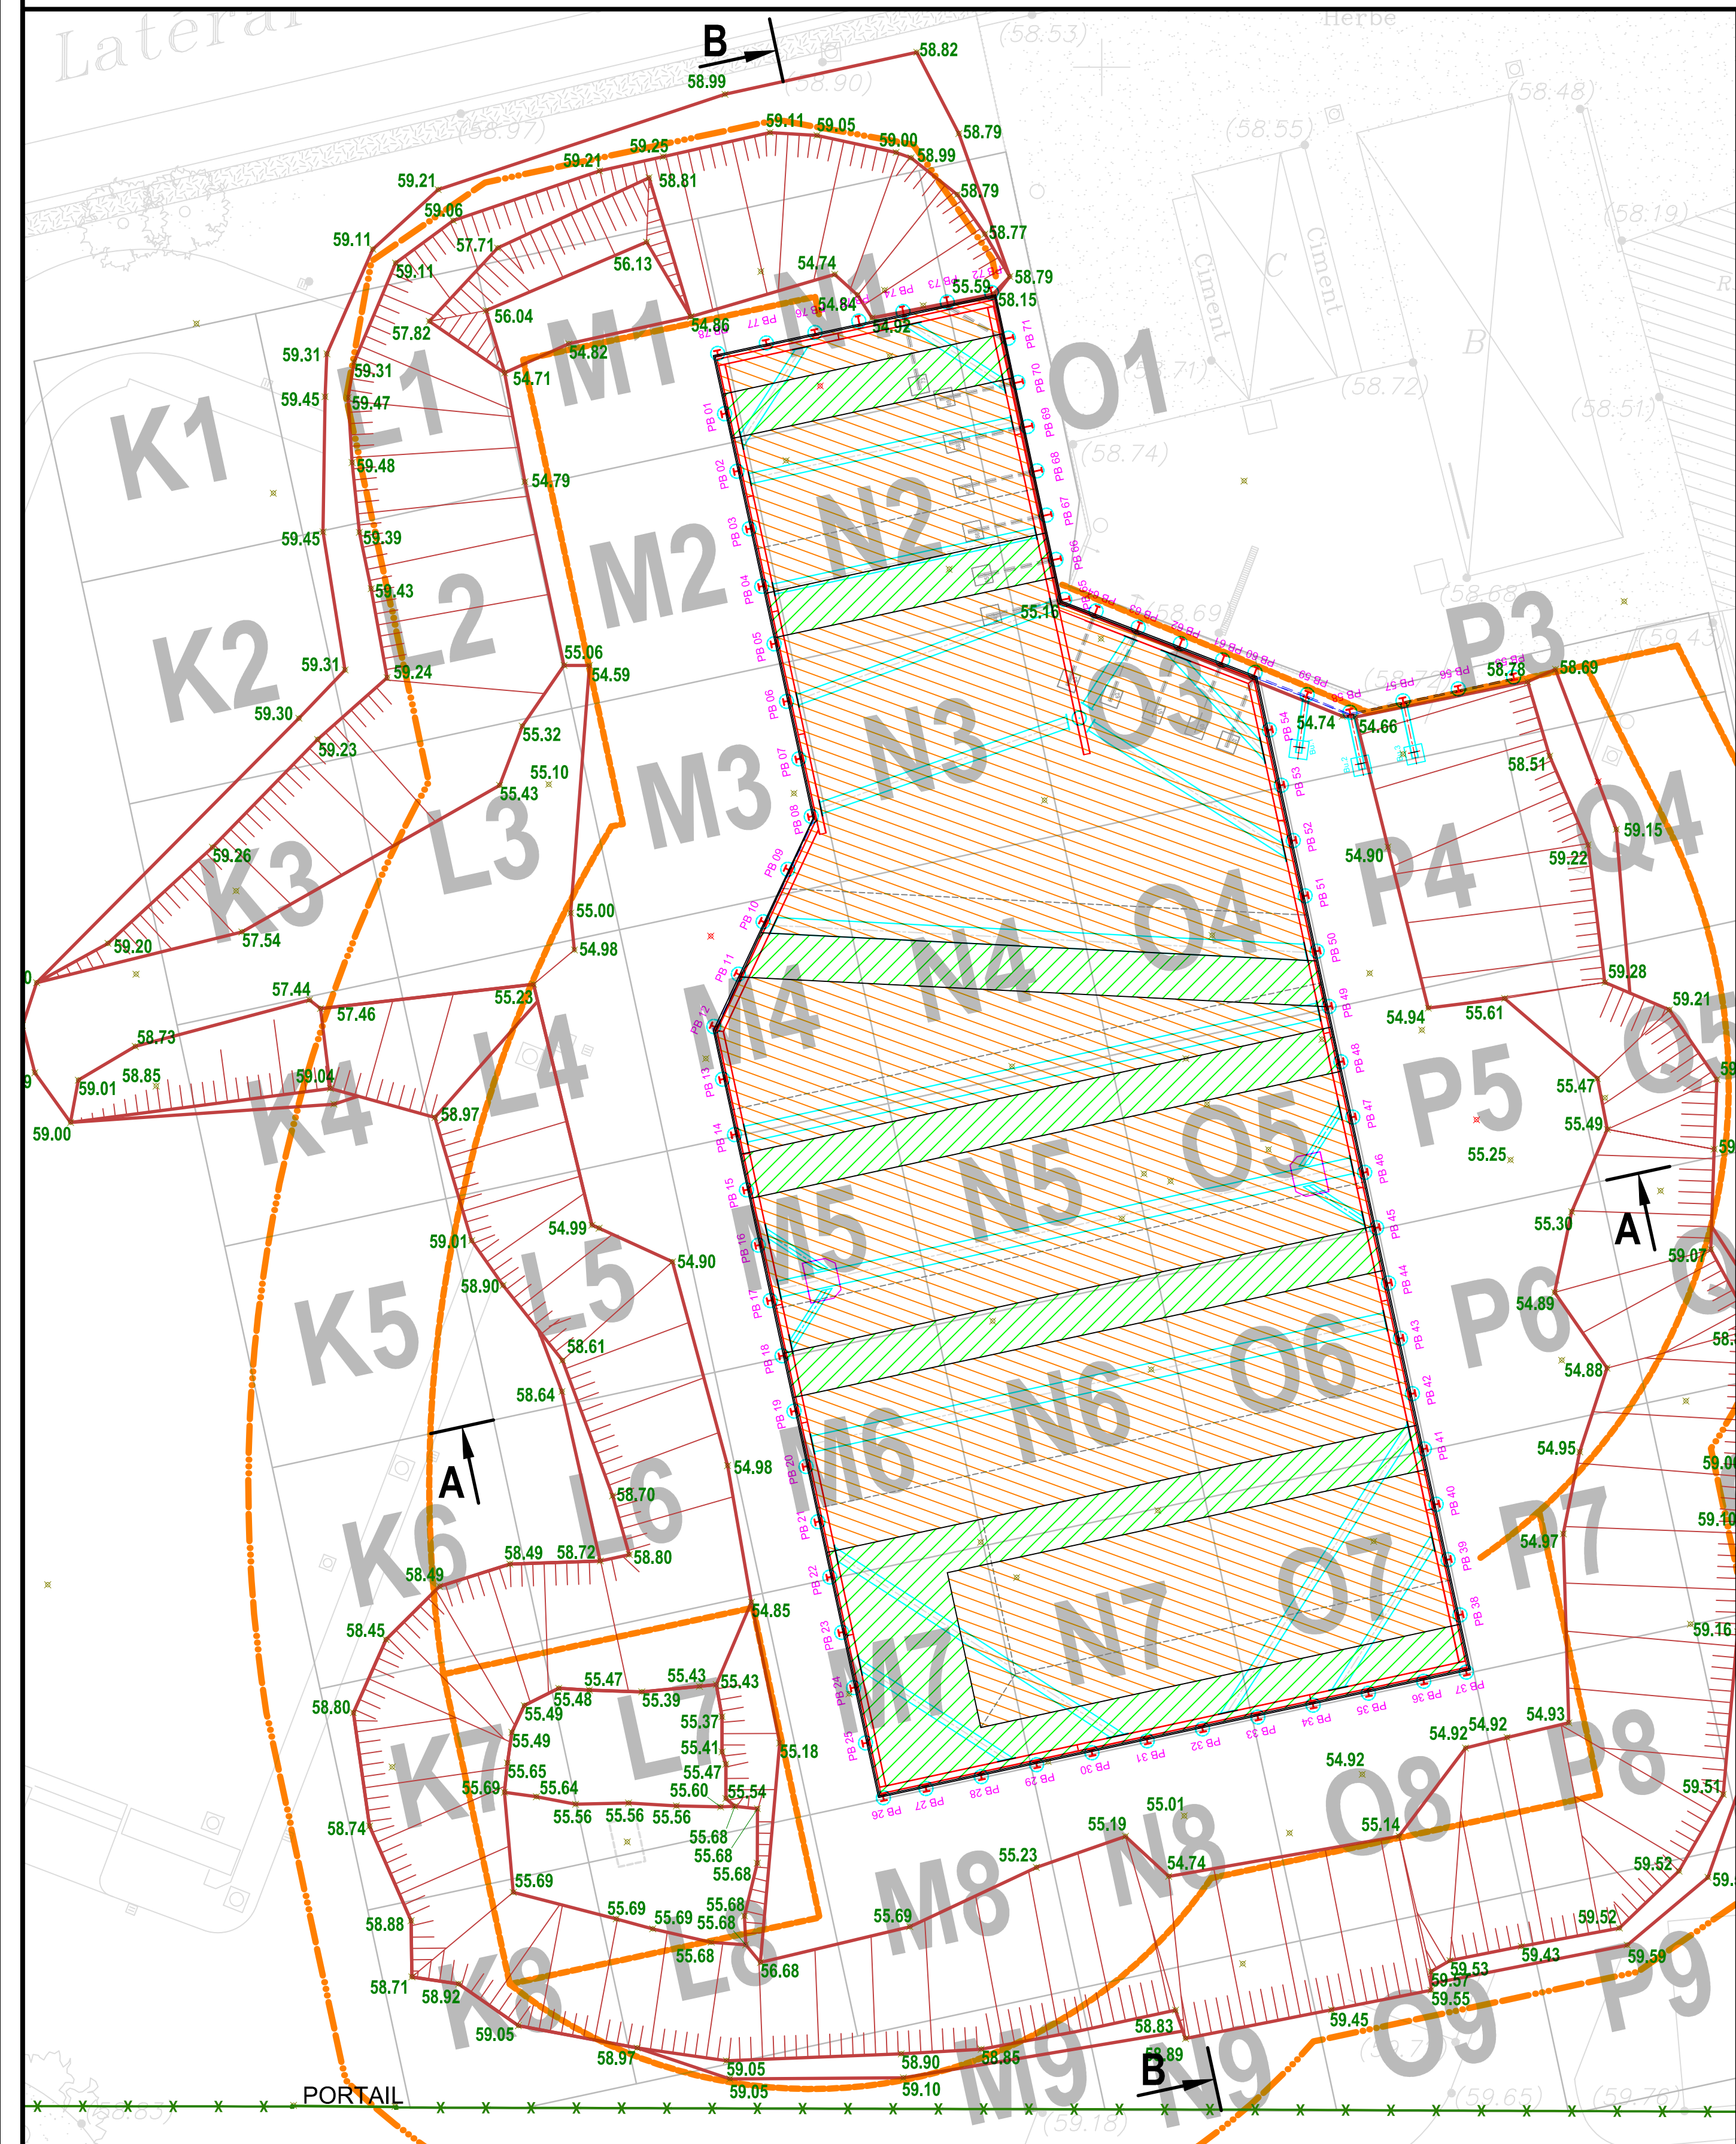


LEGENDE





| | | | | | | | | | |
|--|--|--|--|--|--|--|--|--|--|
| | | | | | | | | | |
| | | | | | | | | | |
COUPE A-A

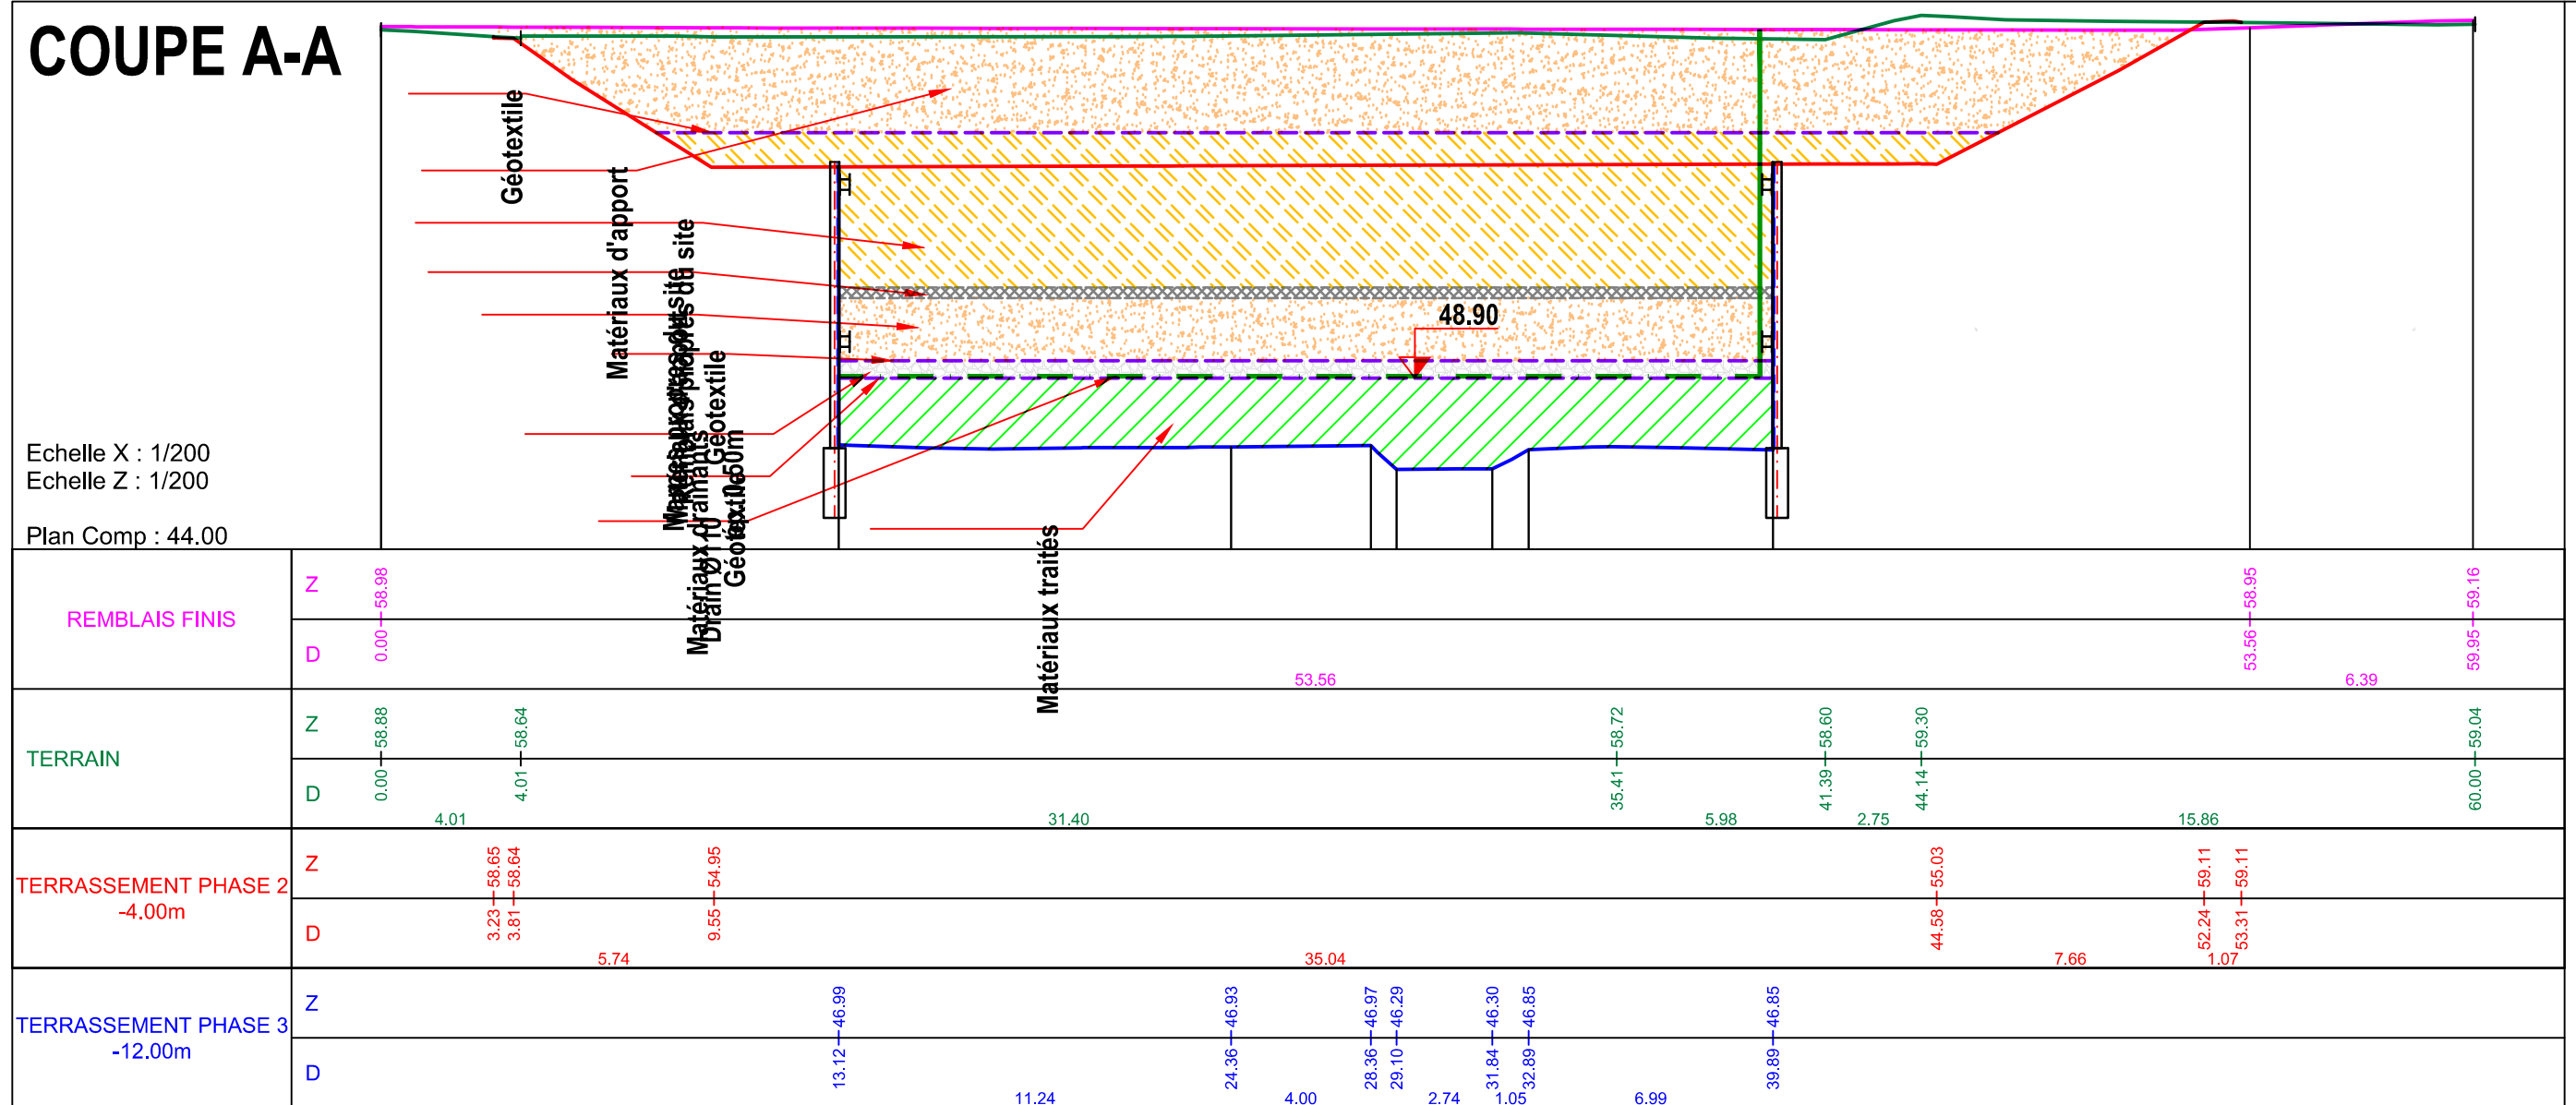


COUPE B-B

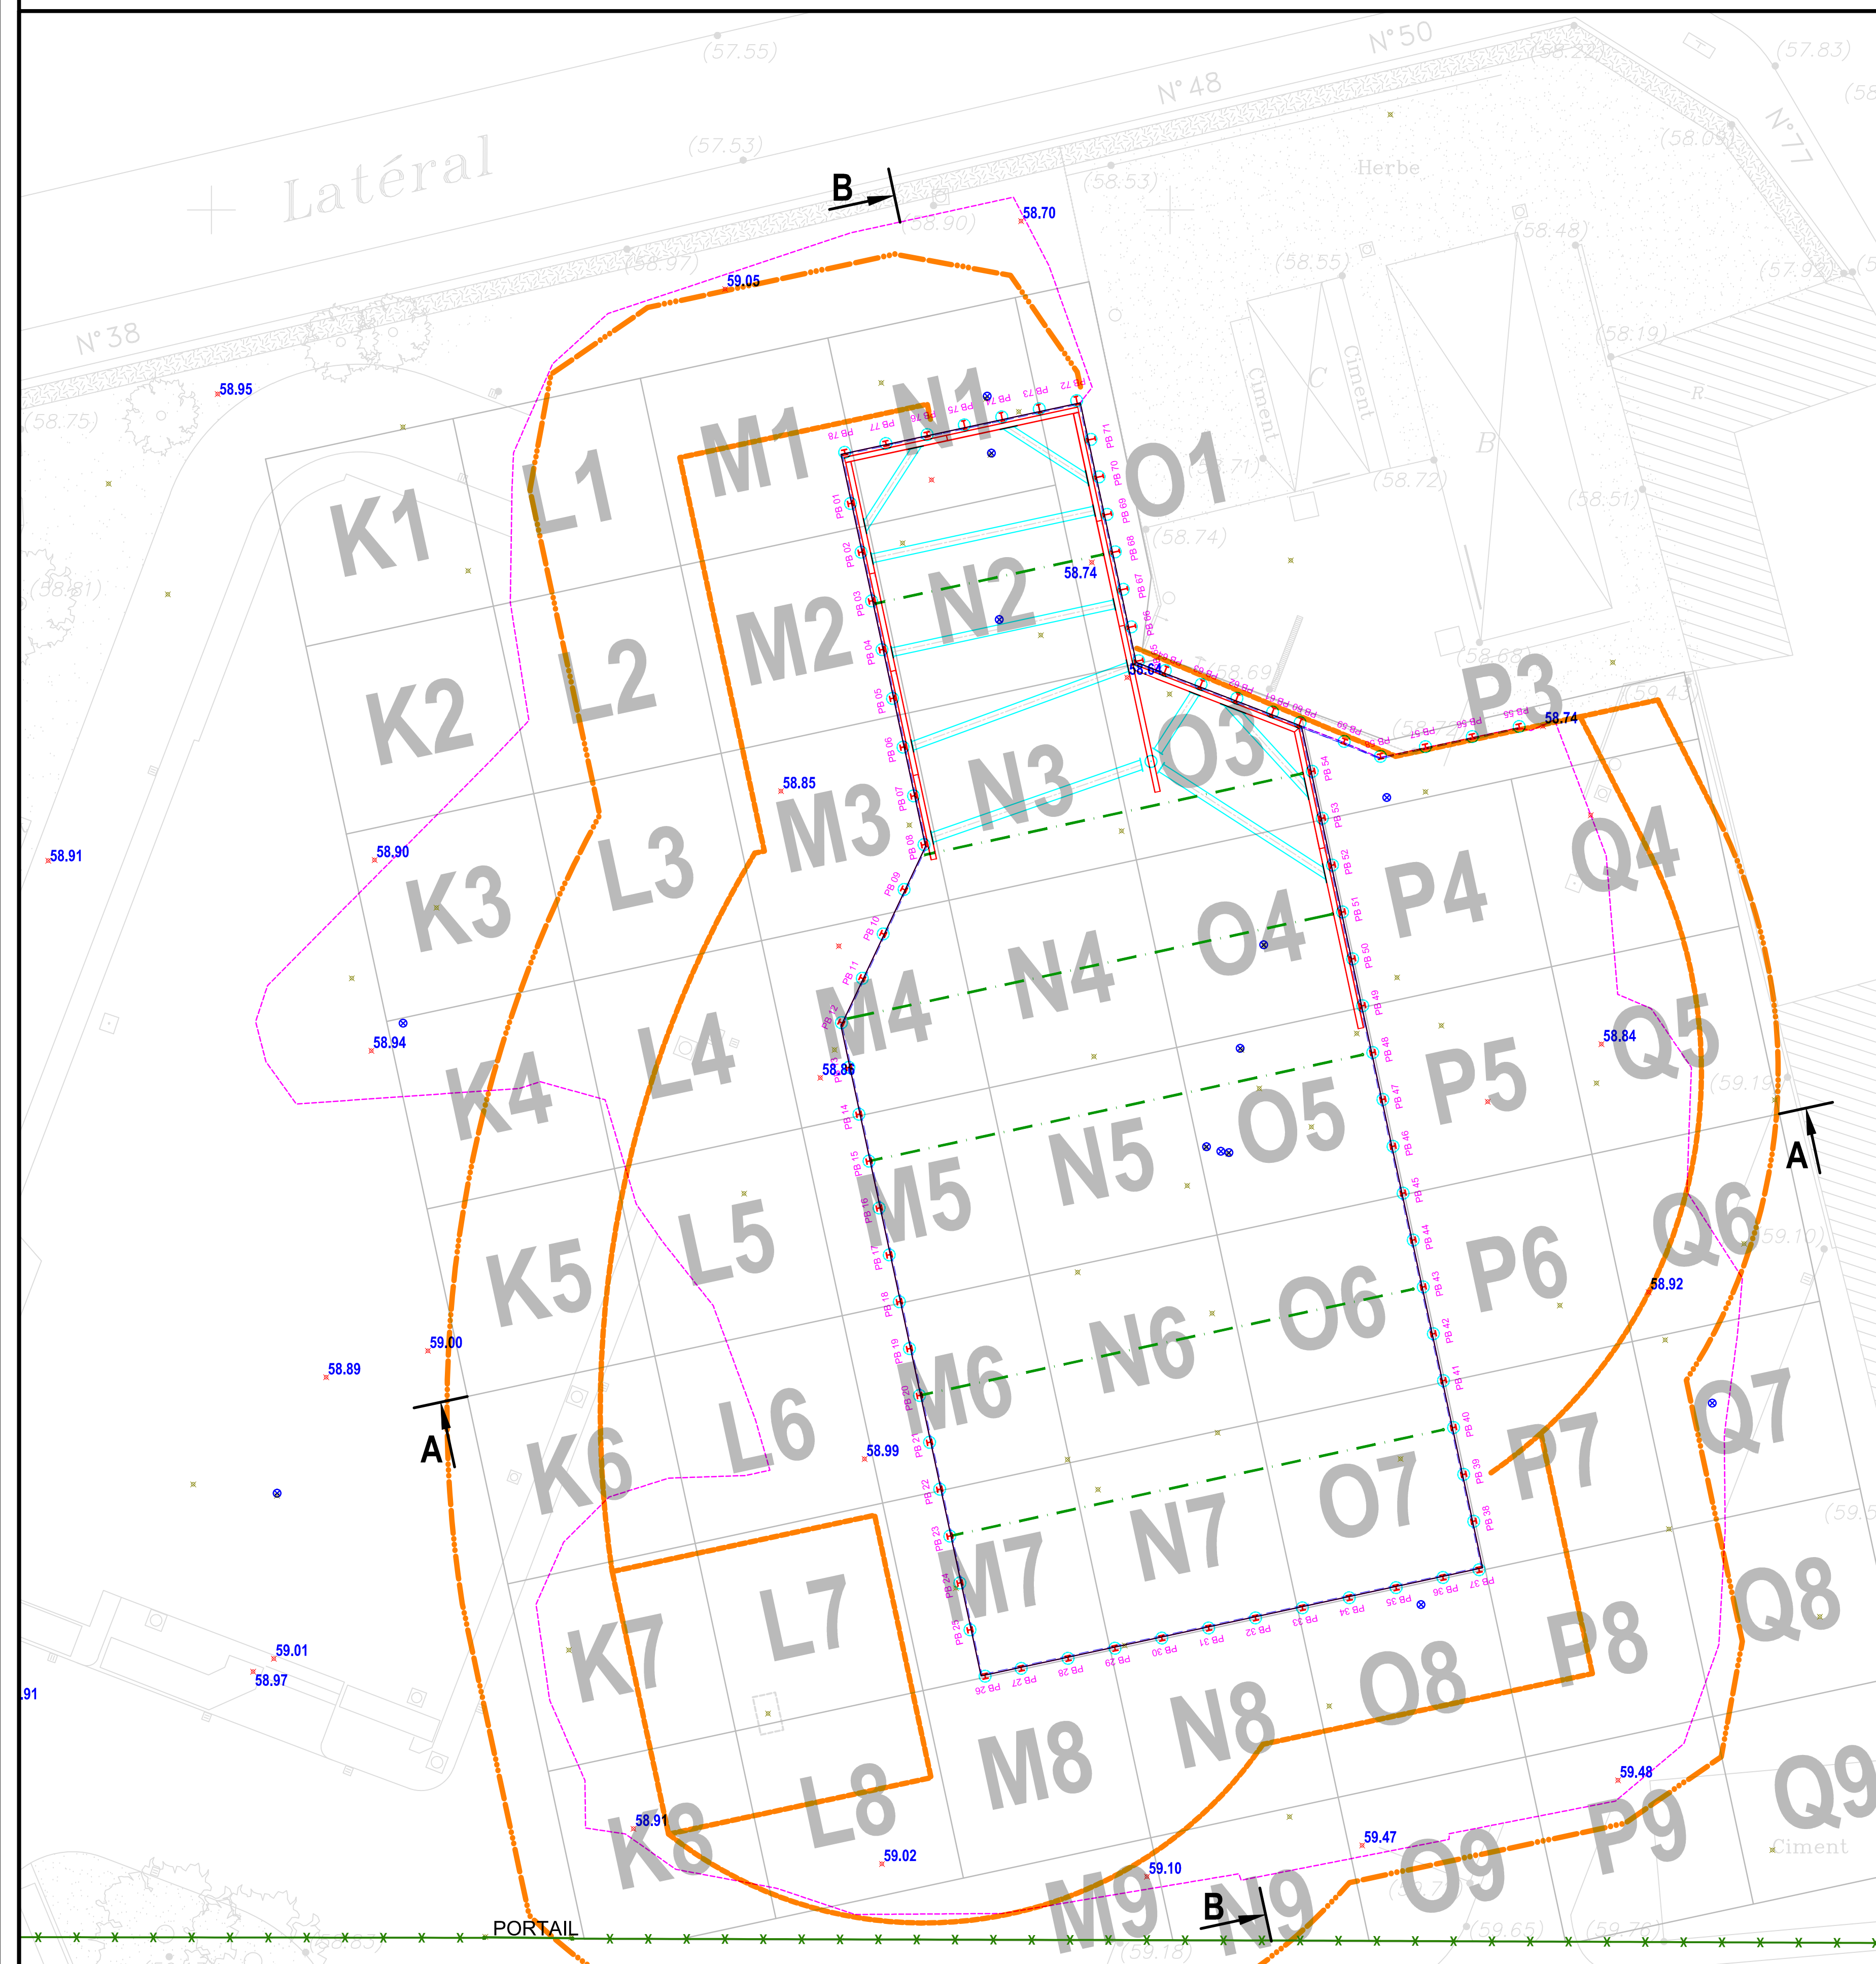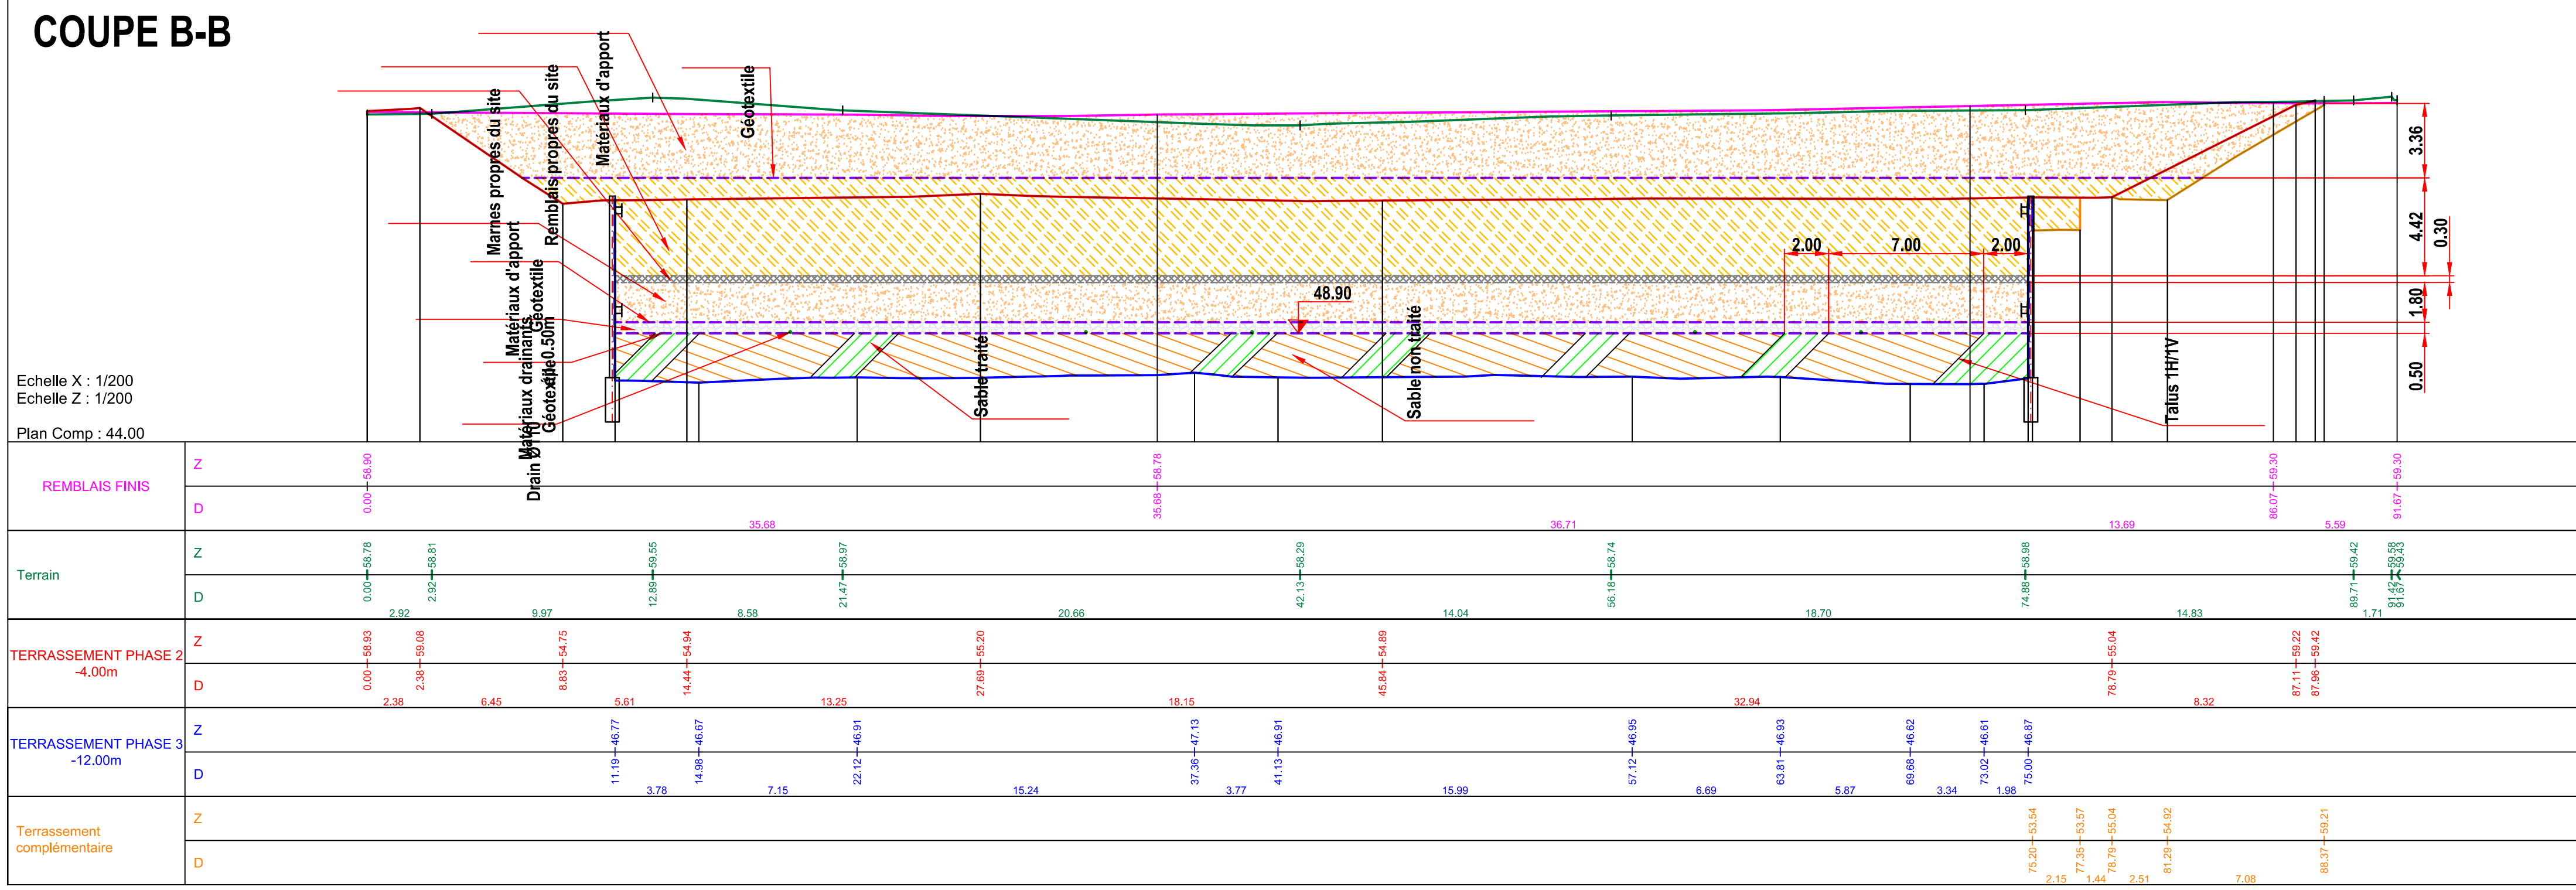


LEGENDE

- 0.00**
- Niveaux remblais fins**
- Limite des terrassements zone P2
- Géotextile
- Drains Ø110
- Sable non traité
- Sable traité
- Matériaux drainants
- Matériaux d'apport
- Marnes propres du site
- Remblais propres du site


| | | | | | | | | | |
|--|------------|-------------------|--|-----------------|-----------|--|--|-------------|--------------|
| | | | | | | | | | |
| - | 21/11/2016 | PREMIERE EMISSION | J. COURTAUD | H. GUERARD | H. CREPIN | | | | |
| INDICE | DATE | DESIGNATION | ETABLI | VERIFIE | APPROUVE | | | | |
|  Brezillon | | | Brezillon - Horizon Sols - Environnement 128 rue de Beauvais 60280 Margny-les-Compiègne Tél. 03 57 63 21 21 | | | Ce dessin propriété de l'entreprise BREZILLON SA ne peut ni être reproduit ni transmis, utilisé sans son autorisation expresse. | | | |
| | | | SANOI ROMAINVILLE | | | | | | |
| | | | RECOLEMENT ZONE P2 REMBLAIS FINIS | | | | | | |
| ECHELLE 1/200 | | FORMAT 900X700 | | | | | | | |
| Nom de fichier DAO RECOLEMENT DES TERRASSEMENTS-AE.DWG | | | | AFF N° : 226153 | | PLAN N° : 230 | | Indice - | Folio 1/1 |

VUE DE FACADE SUIVANT A

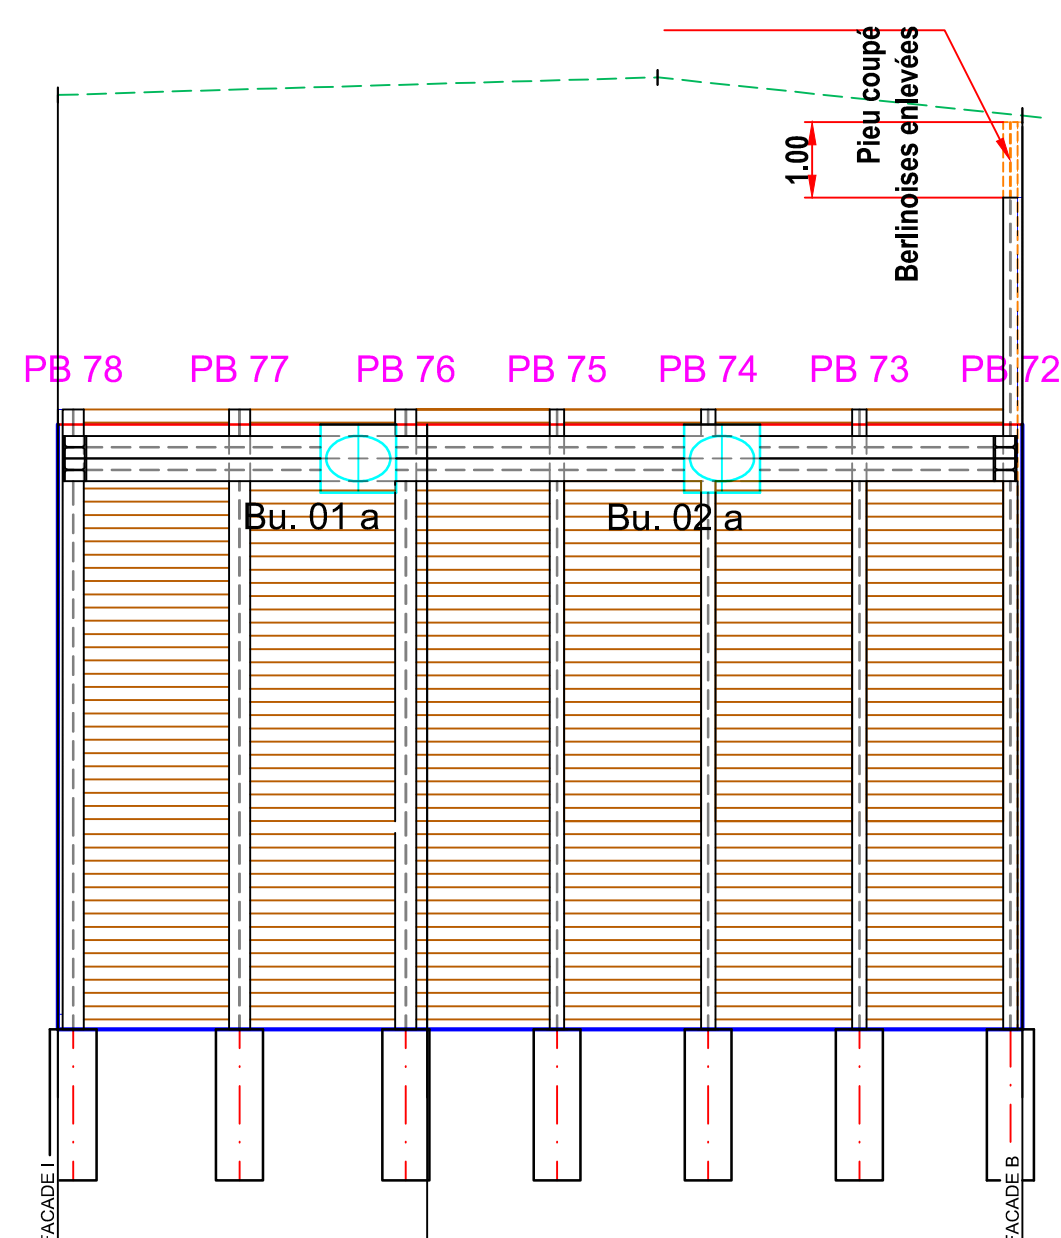



VUE DE FACADE SUIVANT B

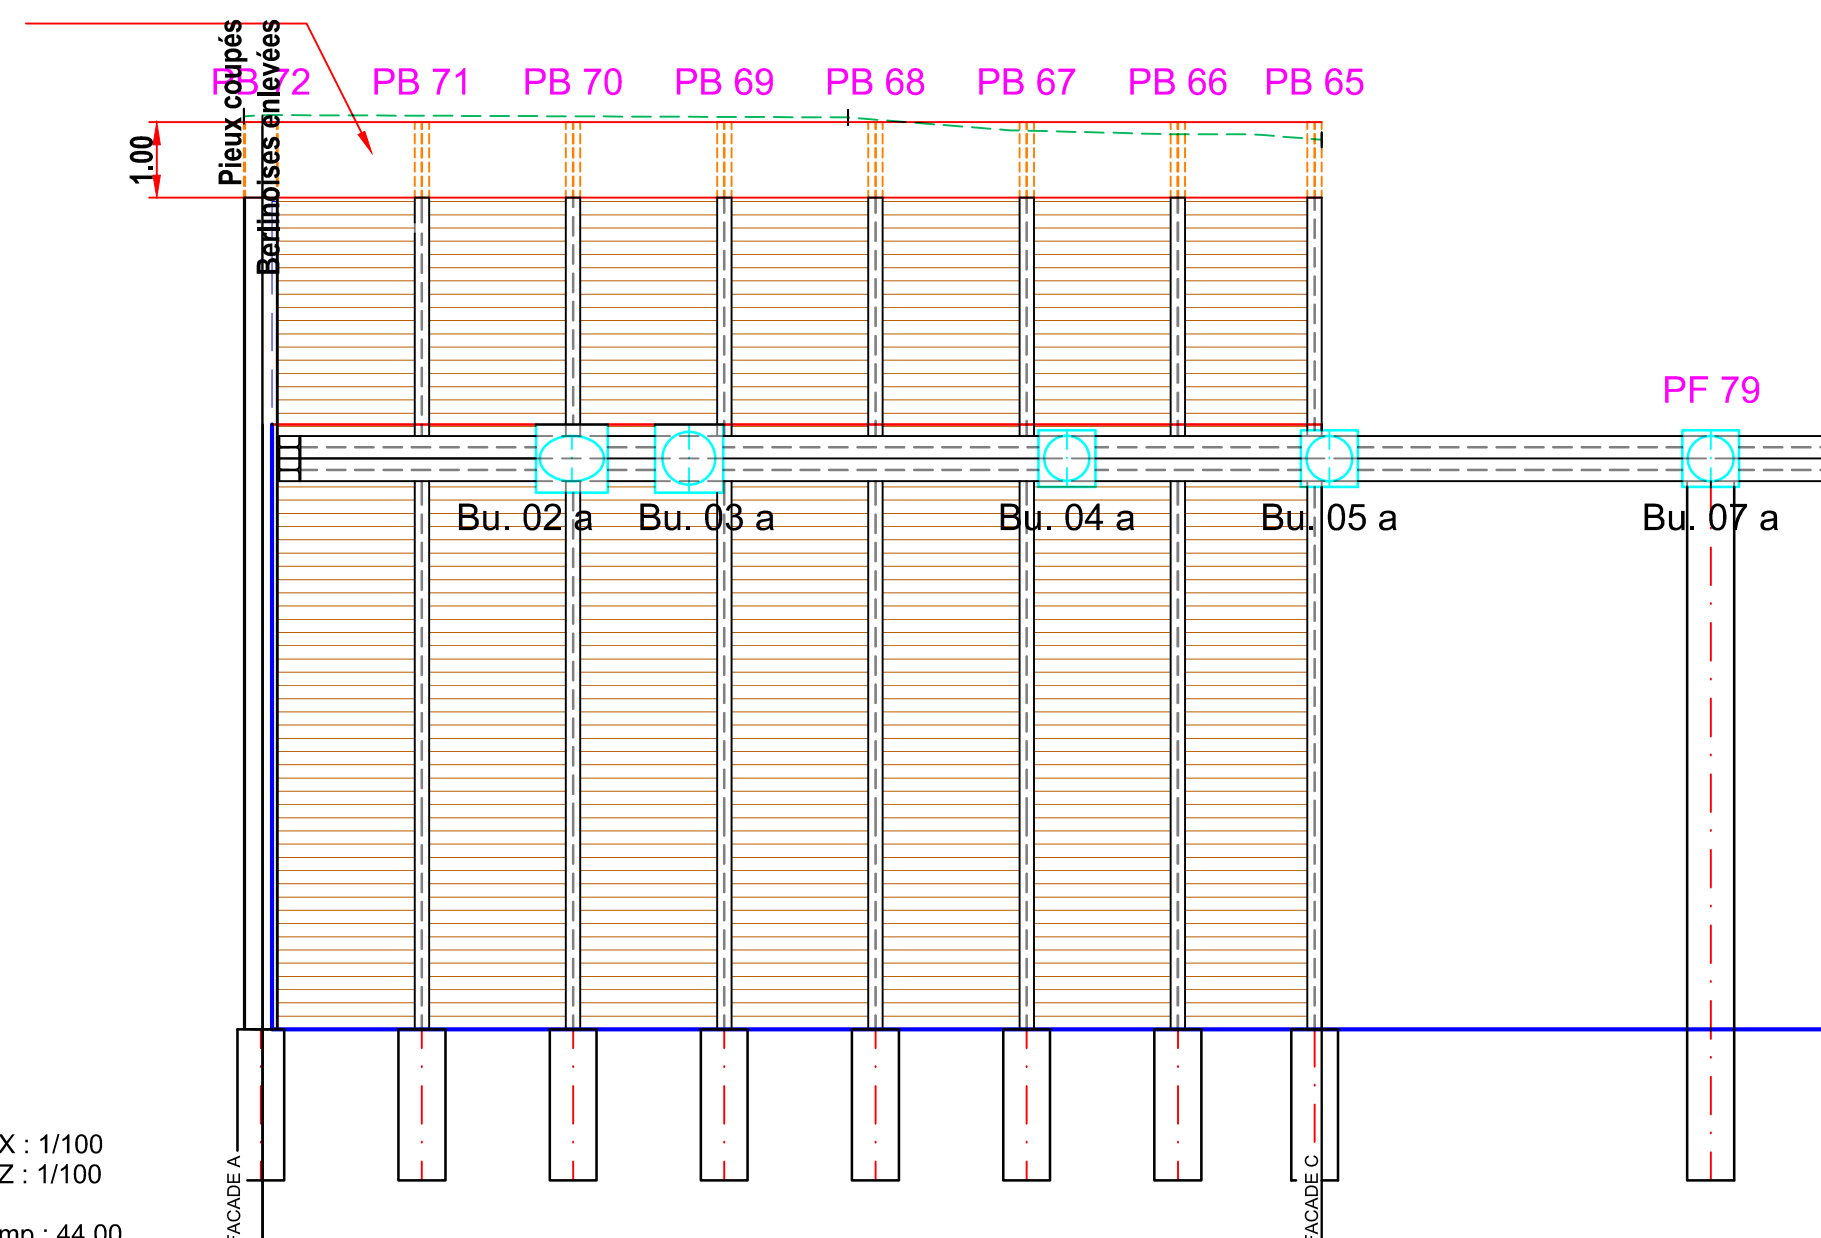



VUE DE FACADE SUIVANT C

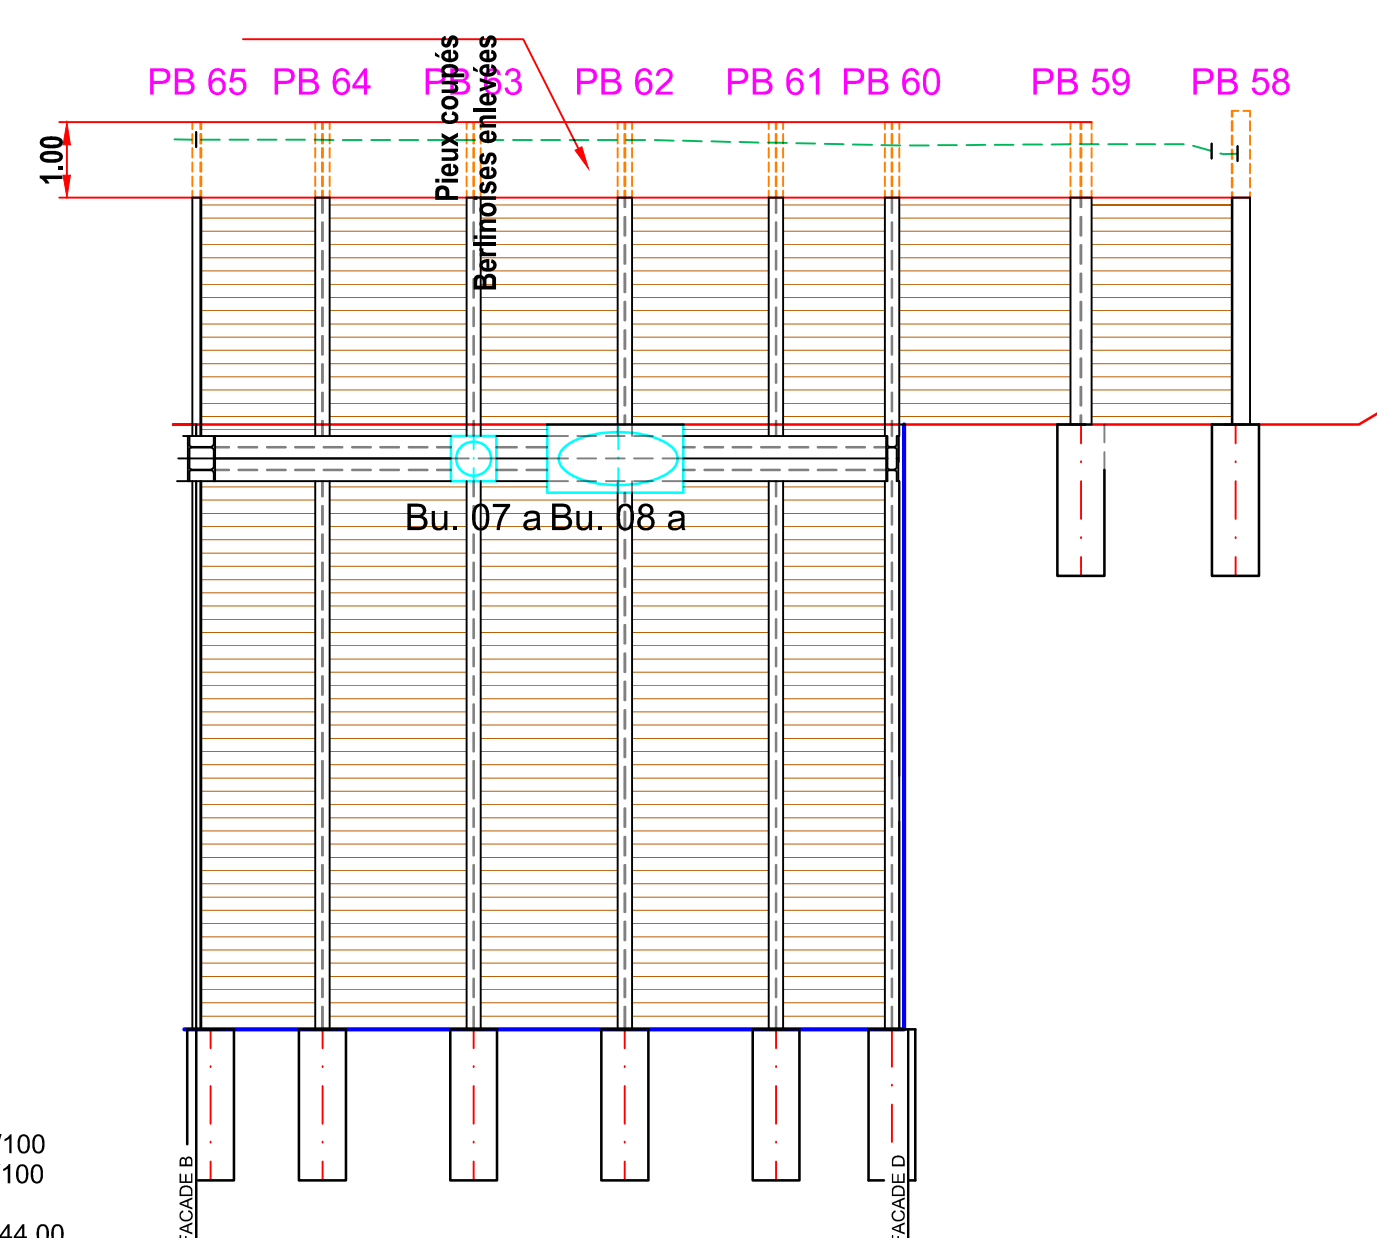


| | N | D | E |
|-------------------|---------------|-------|--|
| Terrain | 0.000 - 56.75 | | 13.432 13.432 - 58.52 13.772 - 58.48 |
| TERRASSEMENT -4m | 0.000 - 54.90 | | 13.772 13.772 - 54.90 |
| TERRASSEMENT -12m | 0.000 - 46.90 | 9.430 | 9.430 - 46.90 |

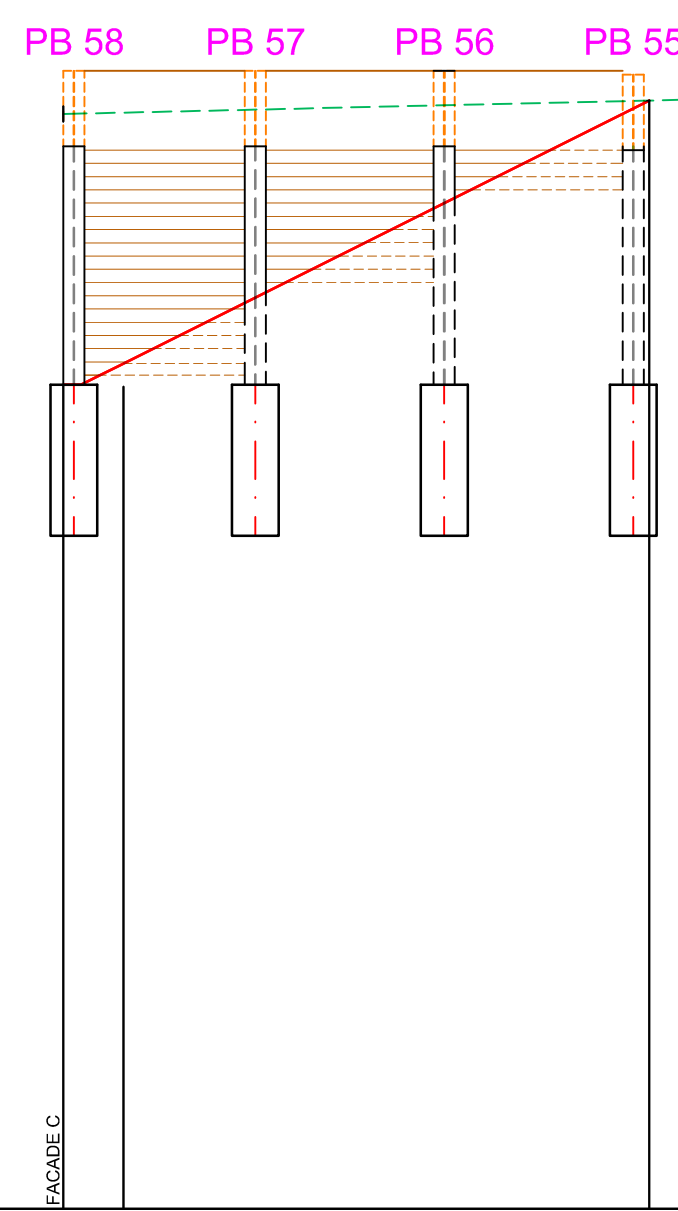


| | | | | |
|------------------|---|------------------------|-------|---------------|
| Terrain | Z | 0,000 - 58,48 | | 5,240 - 58,67 |
| | D | | 6,240 | |
| TERRASSEMENT -4m | Z | 0,000 - 54,49 | | 7,032 - 58,66 |
| | D | 9,738 0,738 - 55,18 | 6,957 | |
| | | | | |

LEGENDE

- 0.00
- Niveaux remblais finis
- Limite des terrassements zone P2
- Géotextile
- Drains Ø110

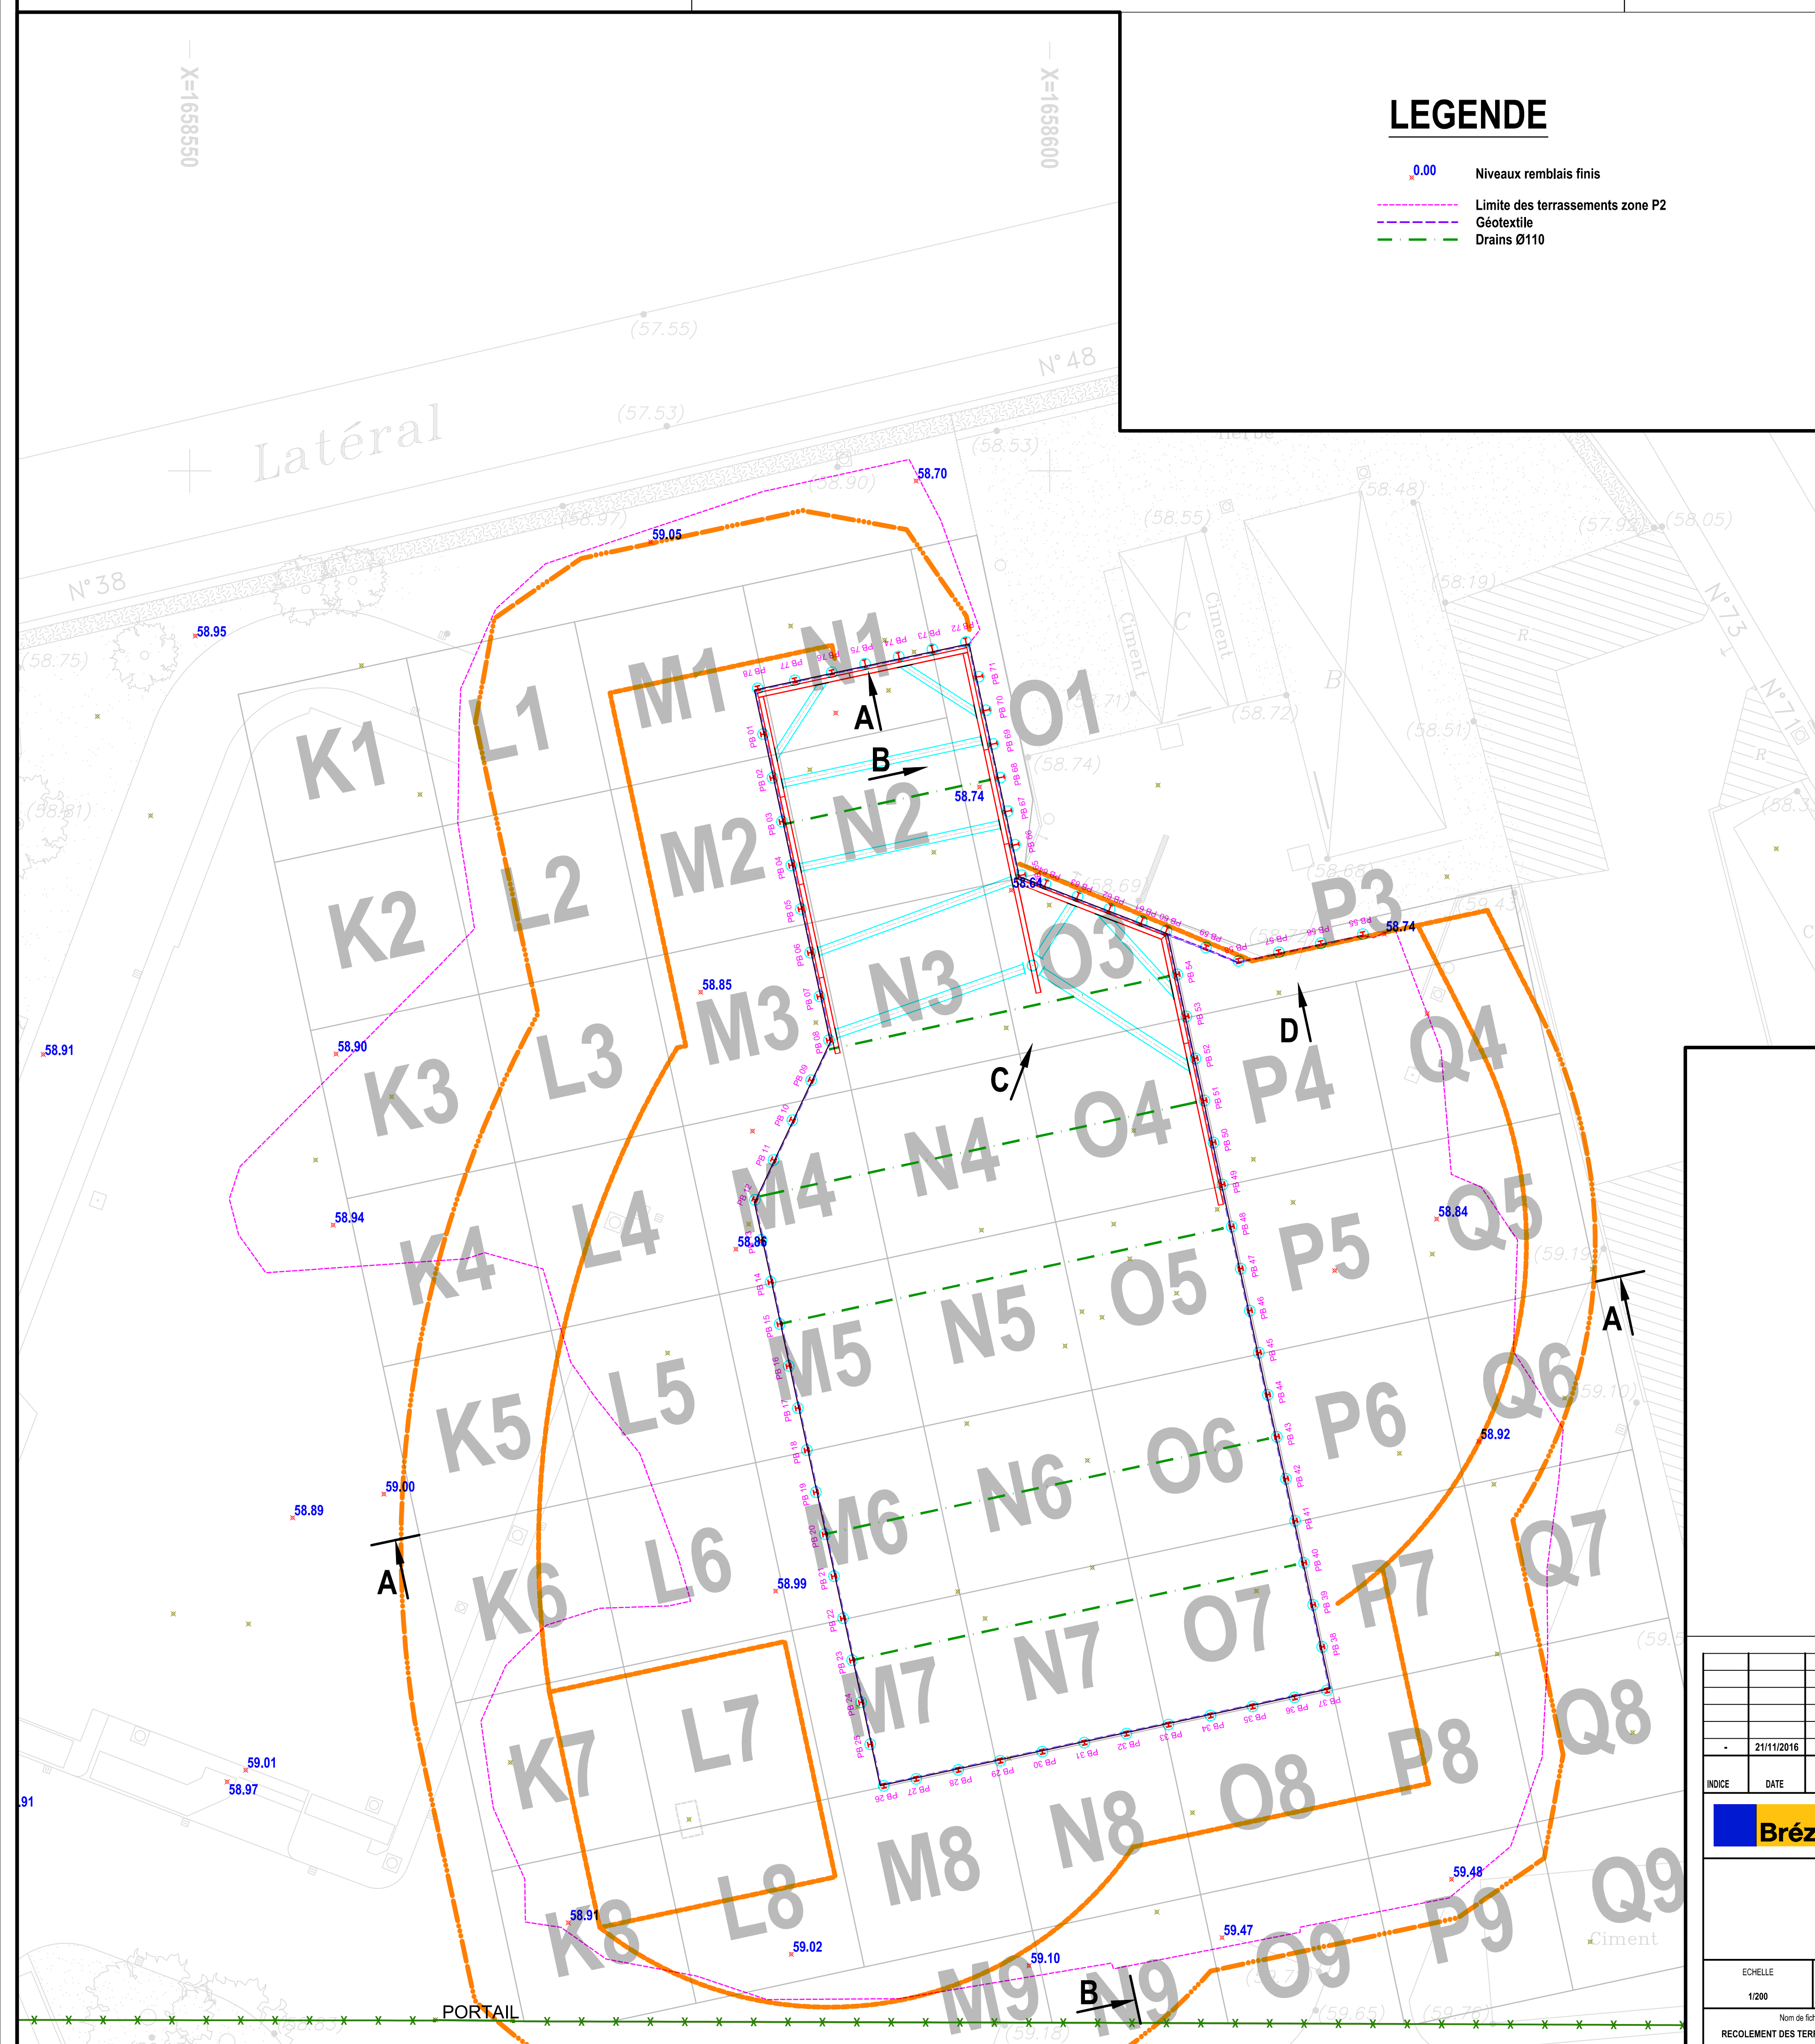

| | | | | | | | | | |
|---|------------|-----------------------|--|-----------------|--|---------------|--|-------------|--------------|
| | | | | | | | | | |
| | | | | | | | | | |
| - | 21/11/2016 | Première Emission | J. COURTAUD | H. GUERARD | H. CREPIN | | | | |
| INDICE | DATE | DESIGNATION | ETABLI | VERIFIE | APPROUVE | | | | |
|  | | | Brežillon - Horizon Sols - Environnement 128 rue de Beauvais 60280 Margny-les-Compiègne Tél : 03 57 63 21 21 | | Ce dessin propriété de l'entreprise BREZILLON SA ne peut ni être reproduit ni transmis, utilisé sans son autorisation expresse. | | | | |
| | | | <h1 style="text-align: center;">SANOFI ROMAINVILLE</h1> | | | | | | |
| | | | <h2 style="text-align: center;">RECOLEMENT ZONE P2</h2> <h3 style="text-align: center;">PLAN DE BERLINOISE LAISSEE EN PLACE</h3> | | | | | | |
| Echelle 1/200 | | FORMAT 900X700 | | | | | | | |
| Nom de fichier DAO RECOLEMENT DES TERRASSEMENTS-AE.DWG | | | | AFF N° : 226153 | | PLAN N° : 233 | | Indice - | Folio 1/1 |