SNCF

DIRECTION DE PARIS-St. LAZARE

ETABLISSEMENT BATIMMOTIQUE
U.I.B / TEL
17, Rue d' AMSTERDAM - 75008 PARIS

DEPLOIEMENT DU RESEAU TELECOM - DEVELOPPEMENT

telecom DEVELOPPEMENT

TRONÇON

LES VALLEES LA DEFENSE

PLAN DEFINITIF DE POSE

Les VALLEES au km 8.240 :
Câble homogène à 144 Fibres optiques monomodes PSL009B/PSL030A
dans 1T. PEHD ø27/33 violet

du km 8.240 à la DEFENSE :
Câble homogène à 144 Fibres optiques monomodes PSL030A
dans 1T. PEHD ø27/33 violet

Partie comprise entre le km. 7.000 et la gare de LA DEFENSE
(du Joint VLD-01D à la TCOP PSL009B)
(du Joint VLD/01D à la TCOP PSL030A)

PLAN N° FOVLD-02

Dressé par : AGI-PLAN S.N.C.
D'après relevés SNCF
D.A.O. AutoCad
Date: JANVIER 2000

agi PLAN

INDICES	MODIFICATIONS	DATES
A	Origine du piquetage	Janvier 2000
B	Retour approbation	Fevrier 2000
C	Mise à jour chantier SITS	JUIN 2000
D	Mise à jour suivant observations: Etablissement BATIMOTIQUE M.F. CORREIA	JUILLET2000
E	Mise à jour AGI-PLAN suivant recolement SITS	OCTOBRE 2000

SFR
Emprunteur
PSL-FHW01-AGI-3-PCT-03-220053
Date : 16/05/2012
Publication : PL TOP DF
Fichier : PSL-FHW01-AGI-3-PCT-03-220053.dwg
Publié par : Service Cartographie SFR

— LEGENDE

D?signation des points sp?ciaux

- ▭ Pupin en pleine terre
- ▭ Pupin en chambre
- ▭ Pupin en boite ext?rieure ou en caniveaux
- MIC Pupin et coffret de r?g?n?ration MIC
- ⊖ Jonction ou d?rivation ou Jonction - D?rivation
- MI Manchon isolant avec prise de potentiel

Symboles des points sur le c?ble

- ● Jonction droite .
- Jonction en ?pi.
- ◉ Jonction avec d?rivation .
- ○ D?rivation .
- ○ Pupin .
- ◎ Pupin avec d?rivation .
- ⊣⊢ Manchon isolant .
- ⊗ PiŠce de division .
- MOU : 5.0 Love d'un mou de 5m .
- Mise ? la terre des longueurs de 4800m
- C?te
- ⬚ Boite de raccordement ext?rieure

Renseignements sur les sigles

Exemple: CUIVRE

102/2
- 1 : N° du tron?on d'amplification .
- 02 : N° de la section pupin .
- 2 : N° d'ordre de l'?pissure entre pu
- ou
  - 1D : N° d'ordre de l'?pissure avec d?r
  - D2 : N° d'ordre de d?rivation entre pu
  - P : Pupin .
  - PD : Pupin avec d?rivation .

Exemple: FIBRE OPTIQUE

102
- 1 : N° du tron?on d'amplification .
- 02 : N° de la longueur.

FO2
- FO2 : N° d'ordre de la jonction.
- ou
  - FO1D : N° d'ordre de l'?pissure avec d?r
  - FOD2 : N° d'ordre de d?rivation dans la

POUR TOUS TYPES DE CABLES

S1 : Jonction suppl?mentaire dans la m?me
S1D: Jonction suppl?mentaire avec d?rivation

CABLE SUPPLEMENTAIRE

Pour tout c?ble suppl?mentaire ajouter :
A : pour le 2?me c?ble (ex: 102A) .
B : pour le 3?me c?ble .

Protections des c?bles

PM,MM,GM,TGM (Type du caniveau b?ton

CA	Caniveau Amiante
CB	Caniveau B?ton
C RER	Caniveau RER
CI	Caniveau Intercalaire
CT	Chambre de Tirage
CTP	Chambre de Tirage Pr?fabriqu?e
D	Dalette
DM	Dalle Marine
G	Grillage avertisseur
TC	Tuyau ciment
TP	Tuyau Plastique
TPB	Tuyau Plastique enrob? de B?ton
PEHD	Tuyau Poly?thylŠne Haute densit?
▽	Pose m?canique
▨	Pose mixte m?canis?e

Postes t?l?phoniques

Lignes ?lectrifi?es — Lignes non ?lectrifi?es

☐ : D'alarme . — D'alerte

pins . △ : D'alarme et de r?gulation — D'alerte et de r?gulation

rivation
upins . ◇ : De r?gulation .

PN : De passage ? niveau .

Prises t?l?phoniques en bo?te TSE 80
(prise 1/2 : Prises t?l?phoniques)
(prise 3 : Maintenance MIC)
(prise 4 : Prise radio)

rivation .
longueur .

Extr?mit?s

CUIVRE :

section

T?te 51L

T?te TTO

TSE 80 sans prise

A?ro-souterraine

) .

El?ment de signalisation

FIBRE OPTIQUE :

TCOP T?te de c?ble optique .

FT T?te de c?ble FRANCE TELECOM.

CDOP Coffret de d?rivation optique

R Raccord PEHD violet

Coupes et plans de d?tails (?pissures , Pupins , d?rivations , loves , ouvrages d'art , travers?es de voies et de routes) — Les coupes sont faites DOS A ORIGINE ? l'?chelle de 1/200

N° des ?pissures ou des points Pupin

Distances entre axes d'?pissures
Points kilom?triques voies

Protections { Type
Longueur

Pose du c?ble { Profondeur (1)
Distance au rail ext?rieur (2)

Cotes cumul?es partielles aux points Pupin , ?pissures , d?rivations , nous , changement de trac? etc... , avec pour origine successive chaque ?pissure ou points de charge du c?ble principal .

ECHELLE

Les cotes de rep?rage des ?pissures pupins et d?rivations sont mesur?es sur la piste , sauf points particuliers .

1 – Dans le cas d'emploi de tuyaux , la profondeur indiqu?e correspond ? celle mesur?e entre la g?n?ratrice sup?rieure du tuyau le moins profond et le plan de roulement du rail le plus bas ou le niveau de la route .

2 – Dans le cas ou la distance du rail n'est pas cot?e celle-ci est remplac?e par une cote ? un autre obstacle ou par l'indication graphique du plan .

Coupes et plans de d?tails (?pissures , pupins , d?rivations , loves , ouvrages d'art , travers?es de voies et de routes) . — Les coupes sont faites DOS A ORIGINE ? l'?chelle de 1/200

NOTA : Le fond de plan correspond ? la situation des voies avant travaux d'?lectrification .

Câble homogène à 144 Fibres optiques monomodes PSL009B FOA1 /PSL030A FOA2
dans 1 PEHDø27/33 violet .

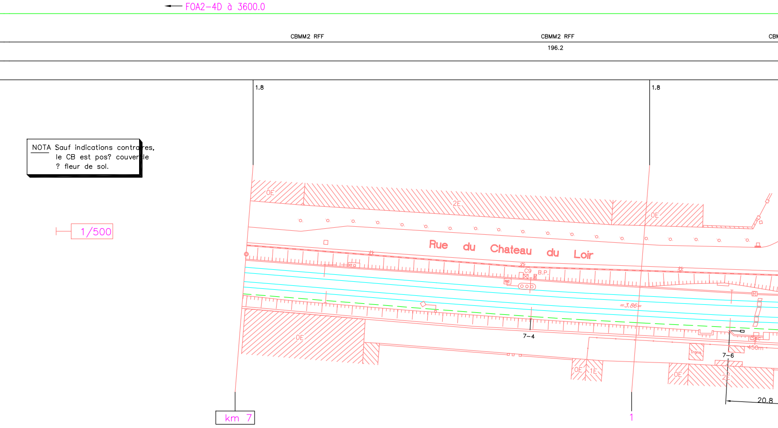
← FOA2-4D à 3600.0
CBMM2 RFF
CBMM2 RFF
196.2
1.8
1.8
1/500
0E
2E
0E
Rue du Chateau du Loir
C9
B.P.
=3.86=
7-4
0E
0E
1E
Trans.
0E
2E
7-6
450m
20.8
km 7
1

NOTA Sauf indications contraires,
le CB est pos? couvercle
? fleur de sol.

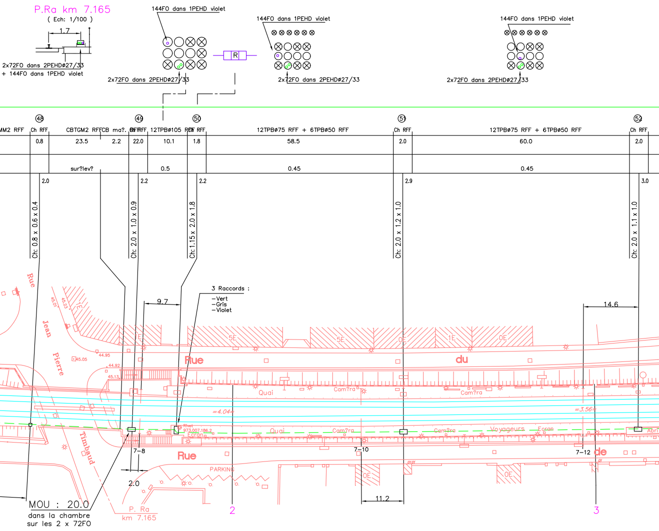
P.Ra km 7.165
(Ech: 1/100)
1.7
2x72FO dans 2PEHDø27/33
+ 144FO dans 1PEHD violet
144FO dans 1PEHD violet
2x72FO dans 2PEHDø27/33
R
144FO dans 1PEHD violet
2x72FO dans 2PEHDø27/33
144FO dans 1PEHD violet
2x72FO dans 2PEHDø27/33
(48)
(49)
(50)
(51)
(52)
MM2 RFF
Ch RFF
CBTGM2 RFFCB ma?.
Ch RFF
12TPBø105 RFF
Ch RFF
12TPBø75 RFF + 6TPBø50 RFF
Ch RFF
12TPBø75 RFF + 6TPBø50 RFF
Ch RFF
0.8
23.5
2.2
22.0
10.1
1.8
58.5
2.0
60.0
2.0
sur?lev?
0.5
0.45
0.45
2.0
2.2
2.2
2.9
3.0
Ch: 0.8 x 0.6 x 0.4
Ch: 2.0 x 1.0 x 0.9
Ch: 1.15 x 2.0 x 1.8
Ch: 2.0 x 1.2 x 1.0
Ch: 2.0 x 1.1 x 1.0
3 Raccords :
-Vert
-Gris
-Violet
9.7
14.6
Rue
Jean
Pierre
Timbaud
Rue
du
Quai
Cam?ra
Cam?ra
=4.04=
=3.56=
Rivet
973.007.186.2
Ecran
Quai
Cam?ra
Cam?ra
Voyageurs
Ecran
Abri
Rue
de
PARKING
7-8
7-10
7-12
2.0
11.2
MOU : 20.0
dans la chambre
sur les 2 x 72FO
P. Ra
km 7.165
2
3
1E
5E
5E
0E
1E
0E
0E
0E
45.01
45.23
45.05
44.95
44.92
45.13

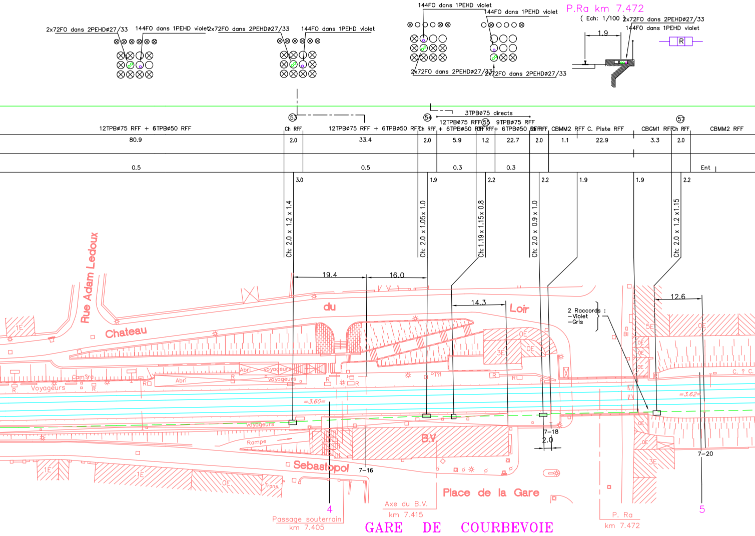
2x72FO dans 2PEHDø27/33
144FO dans 1PEHD violet
2x72FO dans 2PEHDø27/33
144FO dans 1PEHD violet
144FO dans 1PEHD violet
144FO dans 1PEHD violet
2x72FO dans 2PEHDø27/33
2x72FO dans 2PEHDø27/33
P.Ra km 7.472
(Ech: 1/100)
2x72FO dans 2PEHDø27/33
144FO dans 1PEHD violet
1.9
R
3TPBø75 directs
(53)
(54)
(55)
(57)
12TPBø75 RFF + 6TPBø50 RFF
Ch RFF
12TPBø75 RFF + 6TPBø50 RFF
Ch RFF
12TPBø75 RFF + 6TPBø50 RFF
Ch RFF
9TPBø75 RFF + 6TPBø50 RFF
Ch RFF
CBMM2 RFF
C. Piste RFF
CBGM1 RFF
Ch RFF
CBMM2 RFF
80.9
2.0
33.4
2.0
5.9
1.2
22.7
2.0
1.1
22.9
3.3
2.0
0.5
0.5
0.3
0.3
Ent
3.0
1.9
2.2
2.2
1.9
1.9
2.2
Ch: 2.0 x 1.2 x 1.4
Ch: 2.0 x 1.05x 1.0
Ch: 1.19 x 1.15x 0.8
Ch: 2.0 x 0.9 x 1.0
Ch: 2.0 x 1.2 x1.15
19.4
16.0
14.3
12.6
2 Raccords :
–Violet
–Gris
Rue Adam Ledoux
Chateau
du
Loir
1E
1E
1E
5E
3E
3E
0E
0E
0E
0E
Abri
Abri
voyageurs
voyageurs
voyageurs
Voyageurs
Com ? ro
Rampe
Trans.
R
Bl
C. ? C.
=3.60=
=3.62=
B.V.
Sebastopol
7–16
7–18
2.0
7–20
Place de la Gare
4
Passage souterrain
km 7.405
Axe du B.V.
km 7.415
GARE DE COURBEVOIE
P. Ra
km 7.472
5

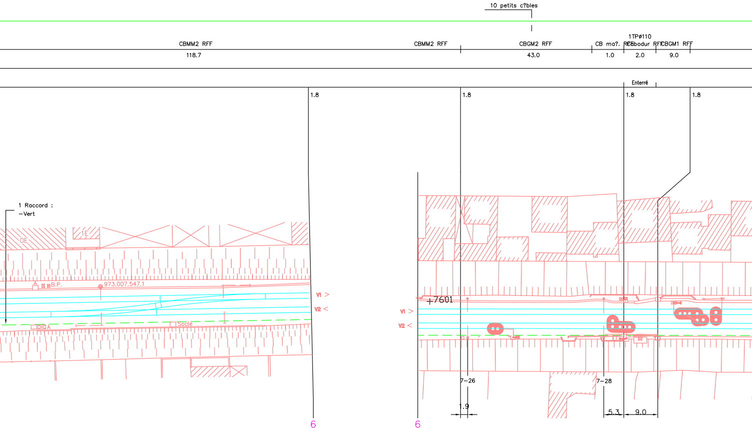
10 petits c?bles
1TPø110
CBMM2 RFF
118.7
CBMM2 RFF
CBGM2 RFF
43.0
CB ma?. RFF
1.0
CBbodur RFF
2.0
CBGM1 RFF
9.0
Enterré
1.8
1.8
1.8
1.8
1 Raccord :
-Vert
OE
1E
A
B.P.
973.007.547.1
A
Socle
V1 >
V2 <
V1 >
V2 <
+7601
7-26
7-28
1.9
5.3
9.0
6
6

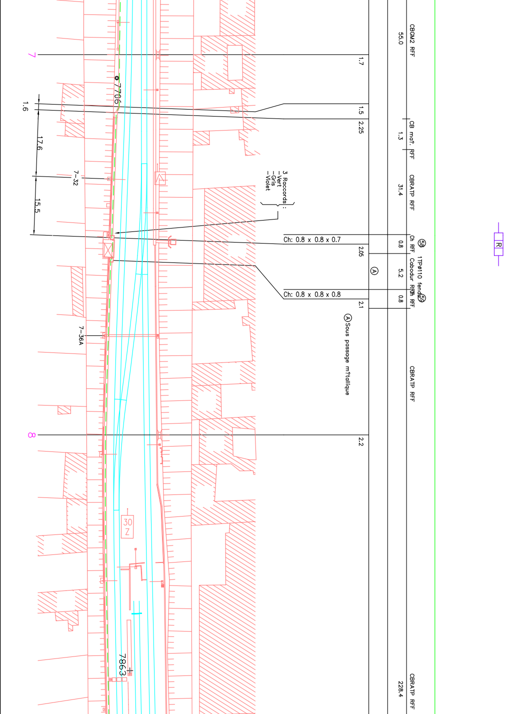
7
8
7706
7863
1.6
17.6
15.5
7–32
7–36A
30
Z
3 Raccords :
–Vert
–Gris
–Violet
Ch: 0.8 x 0.8 x 0.7
Ch: 0.8 x 0.8 x 0.8
1.7
1.5
2.25
2.05
2.1
2.2
A
A Sous passage m?tallique
CBGM2 RFF
55.0
CB ma?. RFF
1.3
CBRATP RFF
31.4
Ch RFF
0.8
58
1TPø110 fendu
Cabodur RFF
5.2
Ch RFF
0.8
59
CBRATP RFF
CBRATP RFF
228.4
R

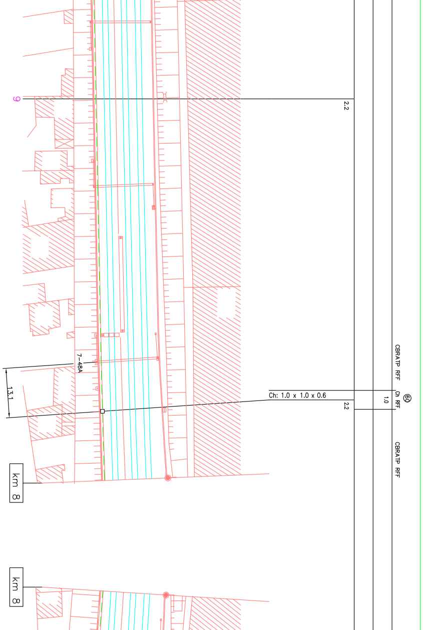
9
2.2
7-48A
13.1
Ch: 1.0 x 1.0 x 0.6
2.2
1.0
CBRATP RFF
Ch RFF
⑥0
CBRATP RFF
km 8
km 8

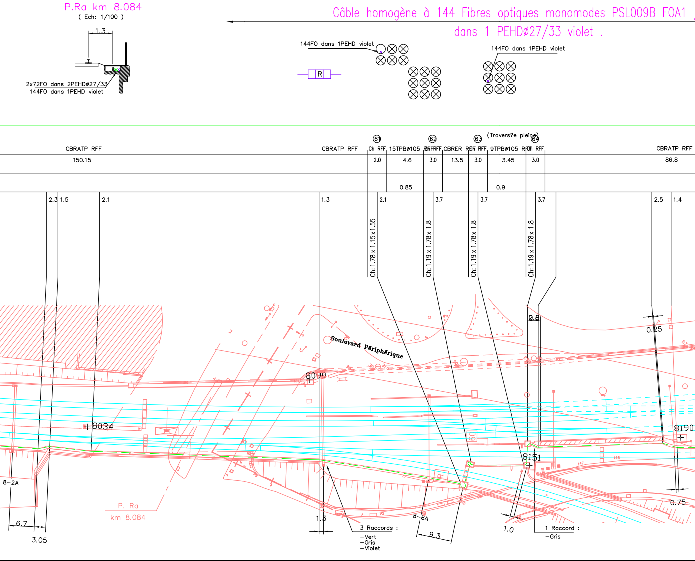
P.Ra km 8.084
(Ech: 1/100)
1.3
2x72FO dans 2PEHDø27/33
144FO dans 1PEHD violet
Câble homogène à 144 Fibres optiques monomodes PSL009B FOA1
dans 1 PEHDø27/33 violet .
144FO dans 1PEHD violet
R
144FO dans 1PEHD violet
61
62
63
64
(Travers?e pleine)
CBRATP RFF
150.15
CBRATP RFF
Ch RFF
15TPBø105
RFF
Ch RFF
CBRER
RFF
Ch RFF
9TPBø105
RFF
Ch RFF
CBRATP RFF
86.8
2.0
4.6
3.0
13.5
3.0
3.45
3.0
0.85
0.9
2.3
1.5
2.1
1.3
2.1
3.7
3.7
3.7
2.5
1.4
Ch: 1.78 x 1.15 x 1.55
Ch: 1.19 x 1.78 x 1.8
Ch: 1.19 x 1.78 x 1.8
Ch: 1.19 x 1.78 x 1.8
Boulevard Périphérique
8090
8034
8151
8190
0.8
0.25
8-2A
6.7
3.05
P. Ra
km 8.084
1.3
3 Raccords :
-Vert
-Gris
-Violet
8-8A
9.3
1.0
1 Raccord :
-Gris
0.75

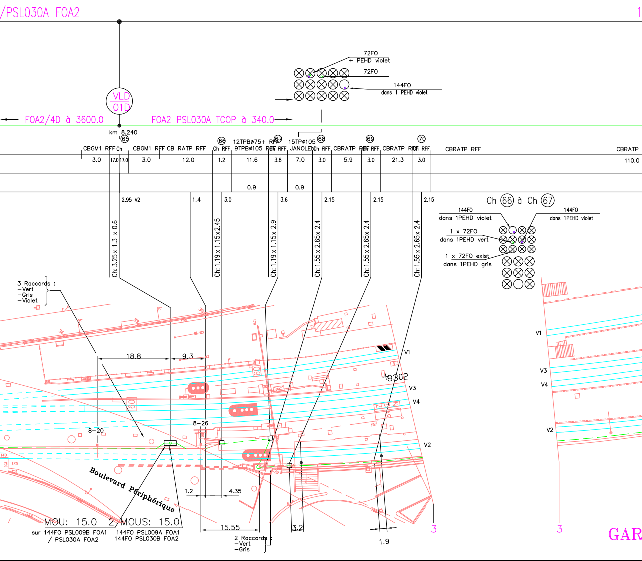
/PSL030A FOA2
1
VLD
01D
FOA2/4D à 3600.0
FOA2 PSL030A TCOP à 340.0
72FO
+ PEHD violet
72FO
144FO
dans 1 PEHD violet
km 8.240
65
66
67
68
69
70
CBGM1 RFF Ch
CBGM1 RFF CB RATP RFF
Ch RFF
12TPBø75+ RFF
9TPBø105 RFF
Ch RFF
15TPø105
JANOLEN
Ch RFF
CBRATP RFF
Ch RFF
CBRATP RFF
Ch RFF
CBRATP RFF
CBRATP
3.0
17.0
17.0
3.0
12.0
1.2
11.6
3.8
7.0
3.0
5.9
3.0
21.3
3.0
110.0
0.9
0.9
2.95 V2
1.4
3.0
3.6
2.15
2.15
2.15
Ch: 3.25 x 1.3 x 0.6
Ch: 1.19 x 1.15x2.45
Ch: 1.19 x 1.15x 2.9
Ch: 1.55 x 2.65x 2.4
Ch: 1.55 x 2.65x 2.4
Ch: 1.55 x 2.65x 2.4
Ch 66 à Ch 67
144FO
dans 1PEHD violet
144FO
dans 1PEHD violet
1 x 72FO
dans 1PEHD vert
1 x 72FO exist
dans 1PEHD gris
3 Raccords :
–Vert
–Gris
–Violet
18.8
9.3
8-20
8-26
60
60
V1
V3
V4
V2
8302
Boulevard Périphérique
1.2
4.35
15.55
3.2
1.9
MOU: 15.0
sur 144FO PSL009B FOA1
/ PSL030A FOA2
2 MOUS: 15.0
144FO PSL009A FOA1
144FO PSL030B FOA2
2 Raccords :
–Vert
–Gris
3
3
V1
V3
V4
V2
GAR

Câble homogène à 144 Fibres Optiques monomodes PSL030A dans 1 PEHDø27/33 violet

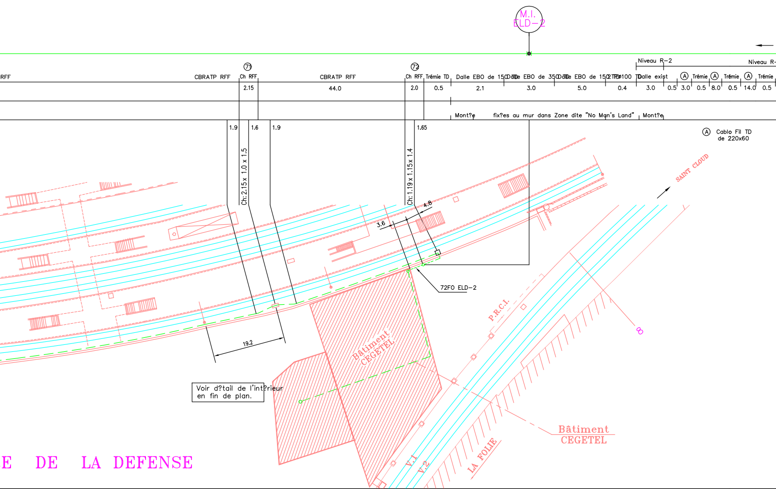
M.I.
ELD−2
RFF
CBRATP RFF
71
Ch RFF
2.15
CBRATP RFF
44.0
72
Ch RFF
2.0
Trémie TD
0.5
Dalle EBO de 150
2.1
Dalle EBO de 350
3.0
Dalle EBO de 150
5.0
2TPø100 TD
0.4
Niveau R−2
Dalle exist
3.0
0.5
Ⓐ Trémie
3.0
0.5
Ⓐ Trémie
8.0
0.5
Ⓐ Trémie
14.0
0.5
Niveau R-
Mont?e
fix?es au mur dans Zone dite "No Man's Land"
Mont?e
1.9
1.6
1.9
1.65
Ⓐ Cablo Fil TD de 220x60
Ch: 2.15 x 1.0 x 1.5
Ch: 1.19 x 1.15 x 1.4
4.8
3.6
72FO ELD−2
19.2
SAINT CLOUD
P.R.C.I.
8
Bâtiment CEGETEL
Bâtiment CEGETEL
Voir d?tail de l'int?rieur en fin de plan.
V.1
V.2
LA FOLIE
E DE LA DEFENSE

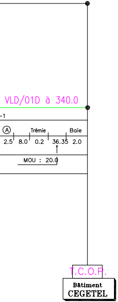
VLD/01D à 340.0
-1
Ⓐ
Trémie
Baie
2.5
8.0
0.2
36.35
2.0
MOU : 20.0
T.C.O.P.
Bâtiment
CEGETEL

COUPE H – H

(Echelle:1/50)

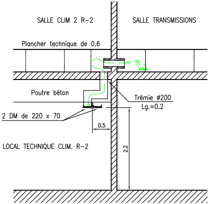
SALLE CLIM 2 R–2
SALLE TRANSMISSIONS
Plancher technique de 0.6
Poutre béton
Trémie ø200
Lg.=0.2
2 DM de 220 x 70
0.5
2.2
LOCAL TECHNIQUE CLIM. R–2

3

COUPE G – G

(Echelle:1/25)

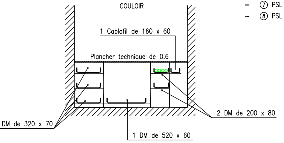
COULOIR
1 Cablofil de 160 x 60
Plancher technique de 0.6
2 DM de 200 x 80
DM de 320 x 70
1 DM de 520 x 60

COUPE F – F

(Echelle:1/50)

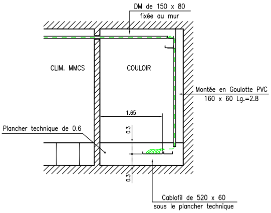
DM de 150 x 80
fixée au mur
CLIM. MMCS
COULOIR
Montée en Goulotte PVC
160 x 60 Lg.=2.8
1.65
0.3
0.3
Plancher technique de 0.6
Cablofil de 520 x 60
sous le plancher technique

Ⓕ BAIE 1 RGB/RCR
- ③④ PSL 008: 144 FO ISSY-PLAINE BV/COLLINES RGB SF
- ⑤ PSL 030B: PSL ESPACE PT/BEYNES
- ⑥ PSL 009B: PSL PT/MANTES LA JOLIE BV Câble direct
- ⑦ PSL 013: COLLINES RGB SF/ST CLOUD PT Câble OMNIBUS
- ⑧ PSL 027: COURBEVOIE BV PT/COLLINES RGB SF Câble direct

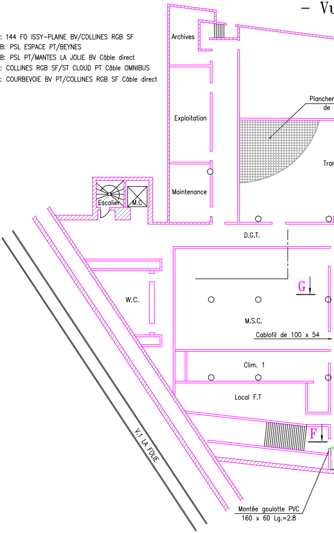
– Vu
Archives
Exploitation
Maintenance
Plancher
de
Tra
Escalier
M.C
D.G.T.
W.C.
G
M.S.C.
Cablofil de 100 x 54
Clim. 1
Local F.T
F
V.1 LA FOLIE
Montée goulotte PVC
160 x 60 Lg.=2.8

ue en Plan du Bâtiment CEGETEL
(Niveau R–1)

(Echelle: 1/200)

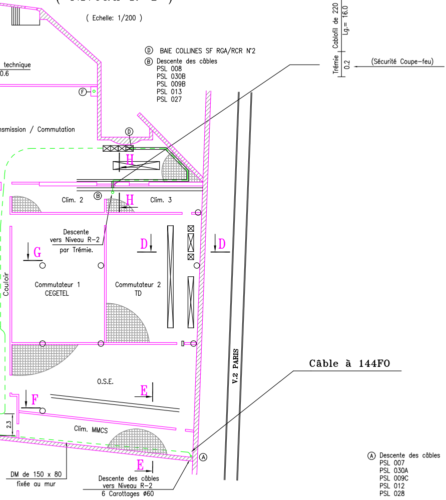
Ⓓ BAIE COLLINES SF RGA/RCR N°2
Ⓑ Descente des câbles
PSL 008
PSL 030B
PSL 009B
PSL 013
PSL 027
technique
0.6
nsmission / Commutation
BAIE n°2
Lg.= 2.0
Cablofil de 220 x 60
Lg.= 16.0
Trémie
0.2
(Sécurité Coupe–feu)
Ⓕ
Ⓓ
H
Clim. 2
Ⓑ
H
Clim. 3
Descente
vers Niveau R–2
par Trémie.
G
D
D
Couloir
Commutateur 1
CEGETEL
Commutateur 2
TD
O.S.E.
E
F
2.3
Clim. MMCS
V.2 PARIS
Câble à 144FO
Ⓐ
E
DM de 150 x 80
fixée au mur
Descente des câbles
vers Niveau R–2
6 Carottages ø60
Ⓐ Descente des câbles
PSL 007
PSL 030A
PSL 009C
PSL 012
PSL 028

COUPE E – E

(Echelle:1/50)

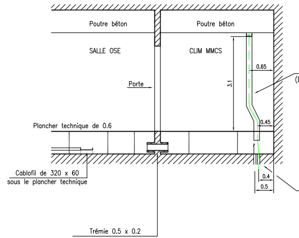
Poutre béton
Poutre béton
SALLE OSE
CLIM MMCS
Porte
3.1
0.65
(I
0.45
Plancher technique de 0.6
Cablofil de 320 x 60
sous le plancher technique
0.4
0.5
Trémie 0.5 x 0.2

COUPE D – D

(Echelle:1/50)

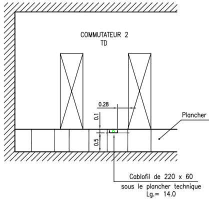
COMMUTATEUR 2
TD
0.28
0.1
0.5
Plancher
Cablofil de 220 x 60
sous le plancher technique
Lg.= 14.0

DM de 150 x 80
Descente des câbles vers PSL)

6 Carottages ø60

technique de 0.6

VUE EN PLAN DE LA SALLE DE TRANSMISSIONS

(Echelle:1/100)

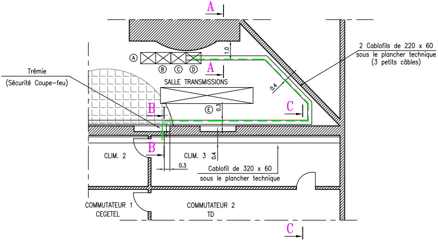
A
A
B
B
C
C
1.0
0.4
0.3
0.4
0.3
Ⓐ
Ⓑ Ⓒ Ⓓ
Ⓔ
SALLE TRANSMISSIONS
2 Cablofils de 220 x 60
sous le plancher technique
(3 petits câbles)
Trémie
(Sécurité Coupe-feu)
CLIM. 2
CLIM. 3
Cablofil de 320 x 60
sous le plancher technique
COMMUTATEUR 1
CEGETEL
COMMUTATEUR 2
TD

2 Cabl
sous le

Ⓐ BAIE 2 COLLINES SF RGA/RCE N°1

Ⓑ BAIE 3 COLLINES SF RGA/RCR
- ① PSL 007: COLLINES RGA/SF/PSL ESPACE PT Câble direct.
- ③ PSL 030A: PSL ESPACE PT/BEYNES (limites de régions) PSL PT Câble OMNIBUS
- ④ PSL 009C: PSL PT/MANTES LA JOLIE BV Câble OMNIBUS
- ⑥ PSL 012: COLLINES RGA/SF/ST CLOUD PT Câble direct.
- ⑦ PSL 028: COURBEVOIE BV PT/ COLLINES RGA SF Câble OMNIBUS

Ⓒ BAIE 4 COLLINES SF RGA/RCE N°2

Ⓓ BAIE COLLINES SF RGA/RCR N°2

Ⓔ REPARTITEUR

Cablofil
sous le pla

COUPE A – A

(Echelle:1/50)

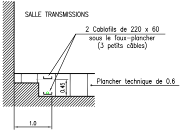
SALLE TRANSMISSIONS
2 Cablofils de 220 x 60
sous le faux–plancher
(3 petits câbles)
Plancher technique de 0.6
0.45
1.0

COUPE B – B

(Echelle:1/50)

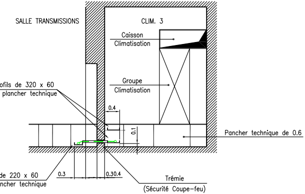
SALLE TRANSMISSIONS
CLIM. 3
Caisson
Climatisation
Groupe
Climatisation
ofils de 320 x 60
plancher technique
0.4
0.1
Pancher technique de 0.6
de 220 x 60
ncher technique
0.3
0.30.4
Trémie
(Sécurité Coupe–feu)

– Vue en Plan

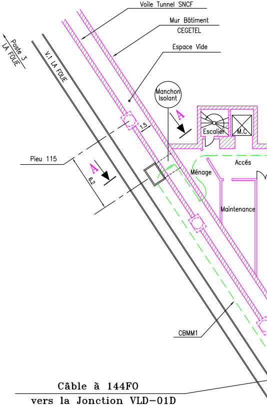
Voile Tunnel SNCF
Mur Bâtiment
CEGETEL
Espace Vide
Poste 3
LA FOLIE
V.1 LA FOLIE
Manchon
Isolant
A
Escalier
M.C
1.5
Pieu 115
A
6.2
Ménage
Accés
Maintenance
CBMM1
Câble à 144FO
vers la Jonction VLD–01D

du Bâtiment CEGETEL (Niveau R-2) -
(Niveau des voies SNCF)

(Echelle: 1/200)

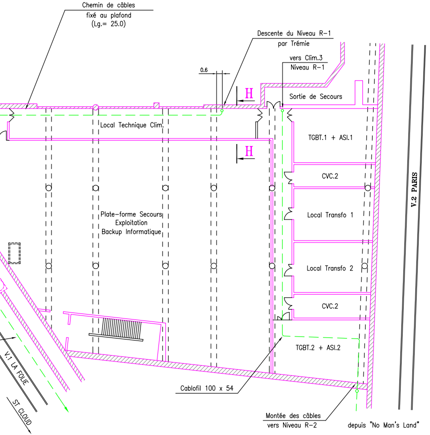
Chemin de câbles
fixé au plafond
(Lg.= 25.0)
Descente du Niveau R-1
par Trémie
vers Clim.3
Niveau R-1
0.6
H
H
Sortie de Secours
Local Technique Clim.
TGBT.1 + ASI.1
CVC.2
Plate-forme Secours
Exploitation
Backup Informatique
Local Transfo 1
Local Transfo 2
CVC.2
TGBT.2 + ASI.2
V.2 PARIS
V.1 LA FOLIE
ST CLOUD
Cablofil 100 x 54
Montée des câbles
vers Niveau R-2
depuis "No Man's Land"

– Détail 1 –
(Sortie du Bâtiment CEGETEL coté LA FOLIE)

(Echelle: 1/50)

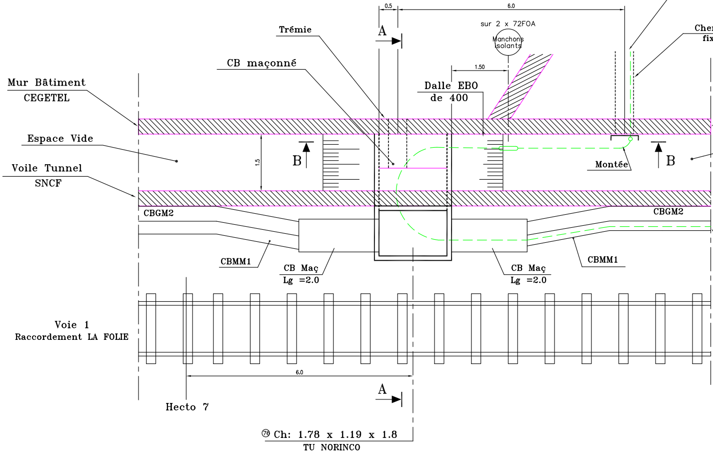
0.5
6.0
A
A
sur 2 x 72FOA
Manchons isolants
Che
fix
Trémie
CB maçonné
1.50
Mur Bâtiment CEGETEL
Dalle EBO de 400
Espace Vide
1.5
B
B
Montée
Voile Tunnel SNCF
CBGM2
CBGM2
CBMM1
CBMM1
CB Maç Lg =2.0
CB Maç Lg =2.0
Voie 1 Raccordement LA FOLIE
6.0
Hecto 7
(76) Ch: 1.78 x 1.19 x 1.8
TU NORINCO

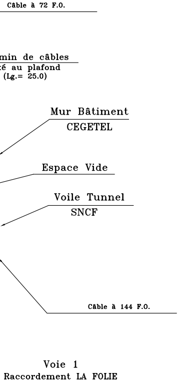
Câble à 72 F.O.
min de câbles
é au plafond
(Lg.= 25.0)
Mur Bâtiment
CEGETEL
Espace Vide
Voile Tunnel
SNCF
Câble à 144 F.O.
Voie 1
Raccordement LA FOLIE

– Coupe A–A –

(Echelle: 1/50)

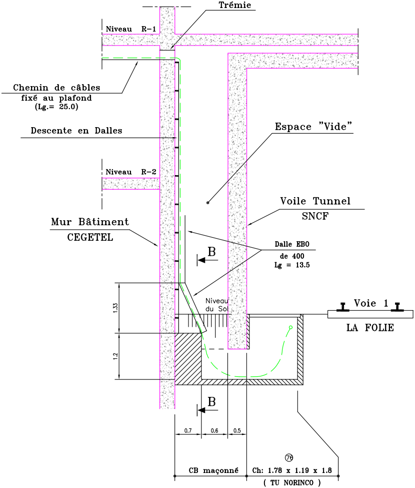
Trémie
Niveau R–1
Chemin de câbles
fixé au plafond
(Lg.= 25.0)
Descente en Dalles
Espace "Vide"
Niveau R–2
Voile Tunnel
SNCF
Mur Bâtiment
CEGETEL
B
Dalle EBO
de 400
Lg = 13.5
Niveau
du Sol
Voie 1
LA FOLIE
1.33
1.2
B
0.7
0.6
0.5
76
CB maçonné
Ch: 1.78 x 1.19 x 1.8
(TU NORINCO)

(Sortie

– Coupe B–B –

(Echelle: 1/50)

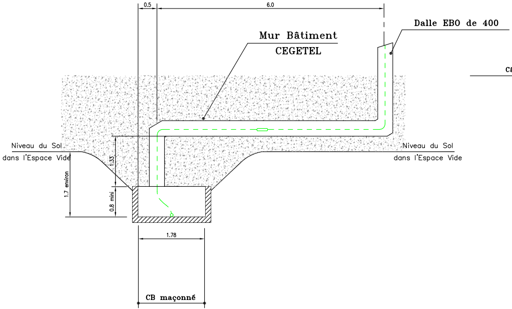
0.5
6.0
Dalle EBO de 400
Mur Bâtiment
CEGETEL
Niveau du Sol
dans l'Espace Vide
Niveau du Sol
dans l'Espace Vide
1.33
1.7 environ
0.8 mini
1.78
CB maçonné

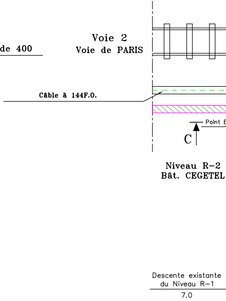
Voie 2
Voie de PARIS
Câble à 144F.O.
Point E
C
Niveau R–2
Bât. CEGETEL
Descente existante
du Niveau R–1
7.0

– Détail 2 –

du Bâtiment CEGETEL coté Voies de PARIS)

(Zone dite "No Man's Land"

(**Echelle: 1/100**)

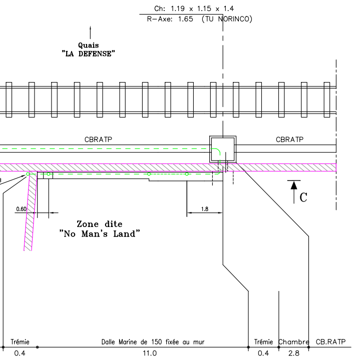
Ch: 1.19 x 1.15 x 1.4
R–Axe: 1.65 (TU NORINCO)
Quais
"LA DEFENSE"
CBRATP
CBRATP
C
0.60
1.8
Zone dite
"No Man's Land"
Trémie
0.4
Dalle Marine de 150 fixée au mur
11.0
Trémie
0.4
Chambre
2.8
CB.RATP

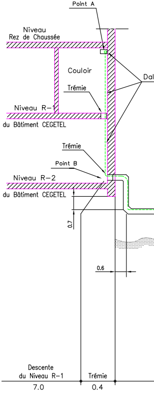
Point A
Niveau
Rez de Chaussée
Couloir
Trémie
Niveau R–1
du Bâtiment CEGETEL
Trémie
Point B
Niveau R–2
du Bâtiment CEGETEL
Dal
0.7
0.6
Descente
du Niveau R–1
7.0
Trémie
0.4

– Coupe C–C –

(Echelle: 1/100)

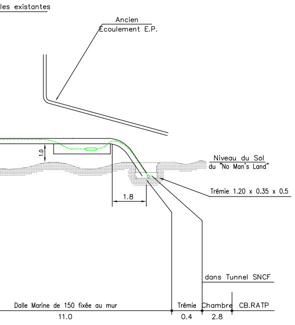
les existantes
Ancien
Écoulement E.P.
1.0
Niveau du Sol
du "No Man's Land"
Trémie 1.20 x 0.35 x 0.5
1.8
dans Tunnel SNCF
Dalle Marine de 150 fixée au mur
11.0
Trémie
0.4
Chambre
2.8
CB.RATP

Dates	Modifications
JANVIER 2000	Origine du piquetage
FEVRIER 2000	Retour approbation
JUILLET 2000	Origine du piquetage
OCTOBRE 2000	Mise à jour AGI–PLAN suivant récolement SITS